

首都机场一号航站楼改造引导标识工程

面板制作施工文件 (定稿版)

建设单位 (雇主): 首都机场扩建工程指挥部

设计单位: 北京建筑设计研究院

监理单位: 北京华城建设监理有限责任公司

施工单位: 北京华美装饰工程有限公司

会签意见:

吉如峰

会签意见:

吴凡

会签意见:

王世强


会签意见:

杨成祥

二 00 四年六月

1F-001 2900*325*160 正面   行李提取 Baggage Claim  贵宾休息室 VIP Lounge  反面


头等舱、公务舱休息室 First & Business Class Lounge   

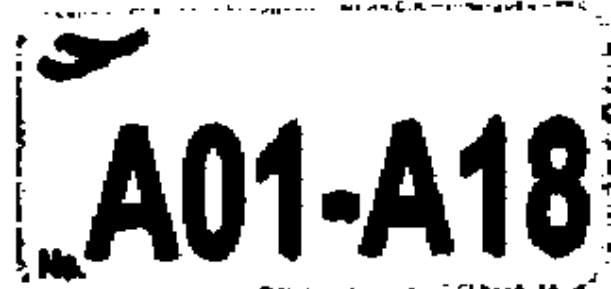1F-013 2400*325*160 正面   A01-A18  2号航站楼 Terminal 2  反面

  转乘国际航班 International Transfers


1F-002 2900*325*160 正面   2号航站楼 Terminal 2  行李提取 Baggage Claim  反面


   头等舱、公务舱休息室 First & Business Class Lounge

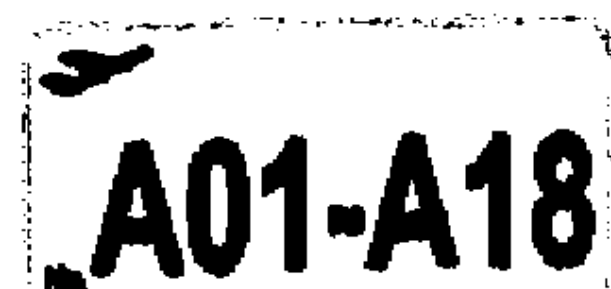1F-014 2900*325*160 正面   A01-A18 反面

  转乘国际航班 International Transfers 

1F-003 1800*325*160 英文压缩65% 正面  转乘国内航班办票 Check-in for Domestic Transfers  反面 索尼灰色铝面

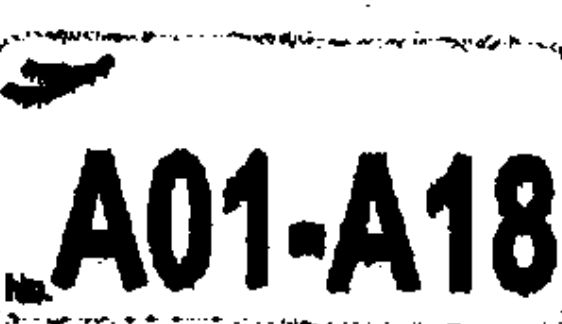1F-004-1 1800*325*160 正面   2号航站楼 Terminal 2 反面  A01-A18 

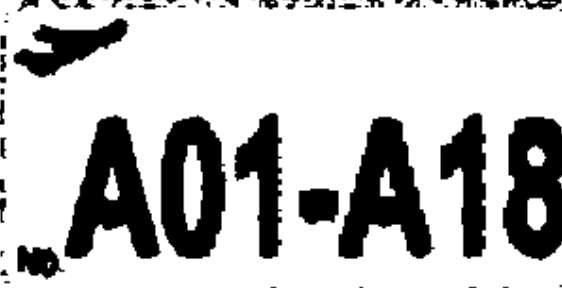
1F-004-2 1250*325*160 正面   2号航站楼 Terminal 2 反面  A01-A18 

1F-004-3 1250*325*160 正面   2号航站楼 Terminal 2 反面  1号航站楼 Terminal 1 

1F-004-4 2400*410*160 正面   1号航站楼 Terminal 1 反面 索尼灰色铝板

竣工图	
北京华美装饰工程有限公司	
制 图 人	张永平
审 核 人	张永平
技术负责人	成立新
2004 年 7 月 30 日	

工程名称：北京首都机场一号航站楼改造	北京建筑设计研究院	北京华城建设监理有限责任公司	首都机场扩建工程指挥部	北京华美装饰工程有限公司
图纸名称：引导标识工程面板制作施工图				

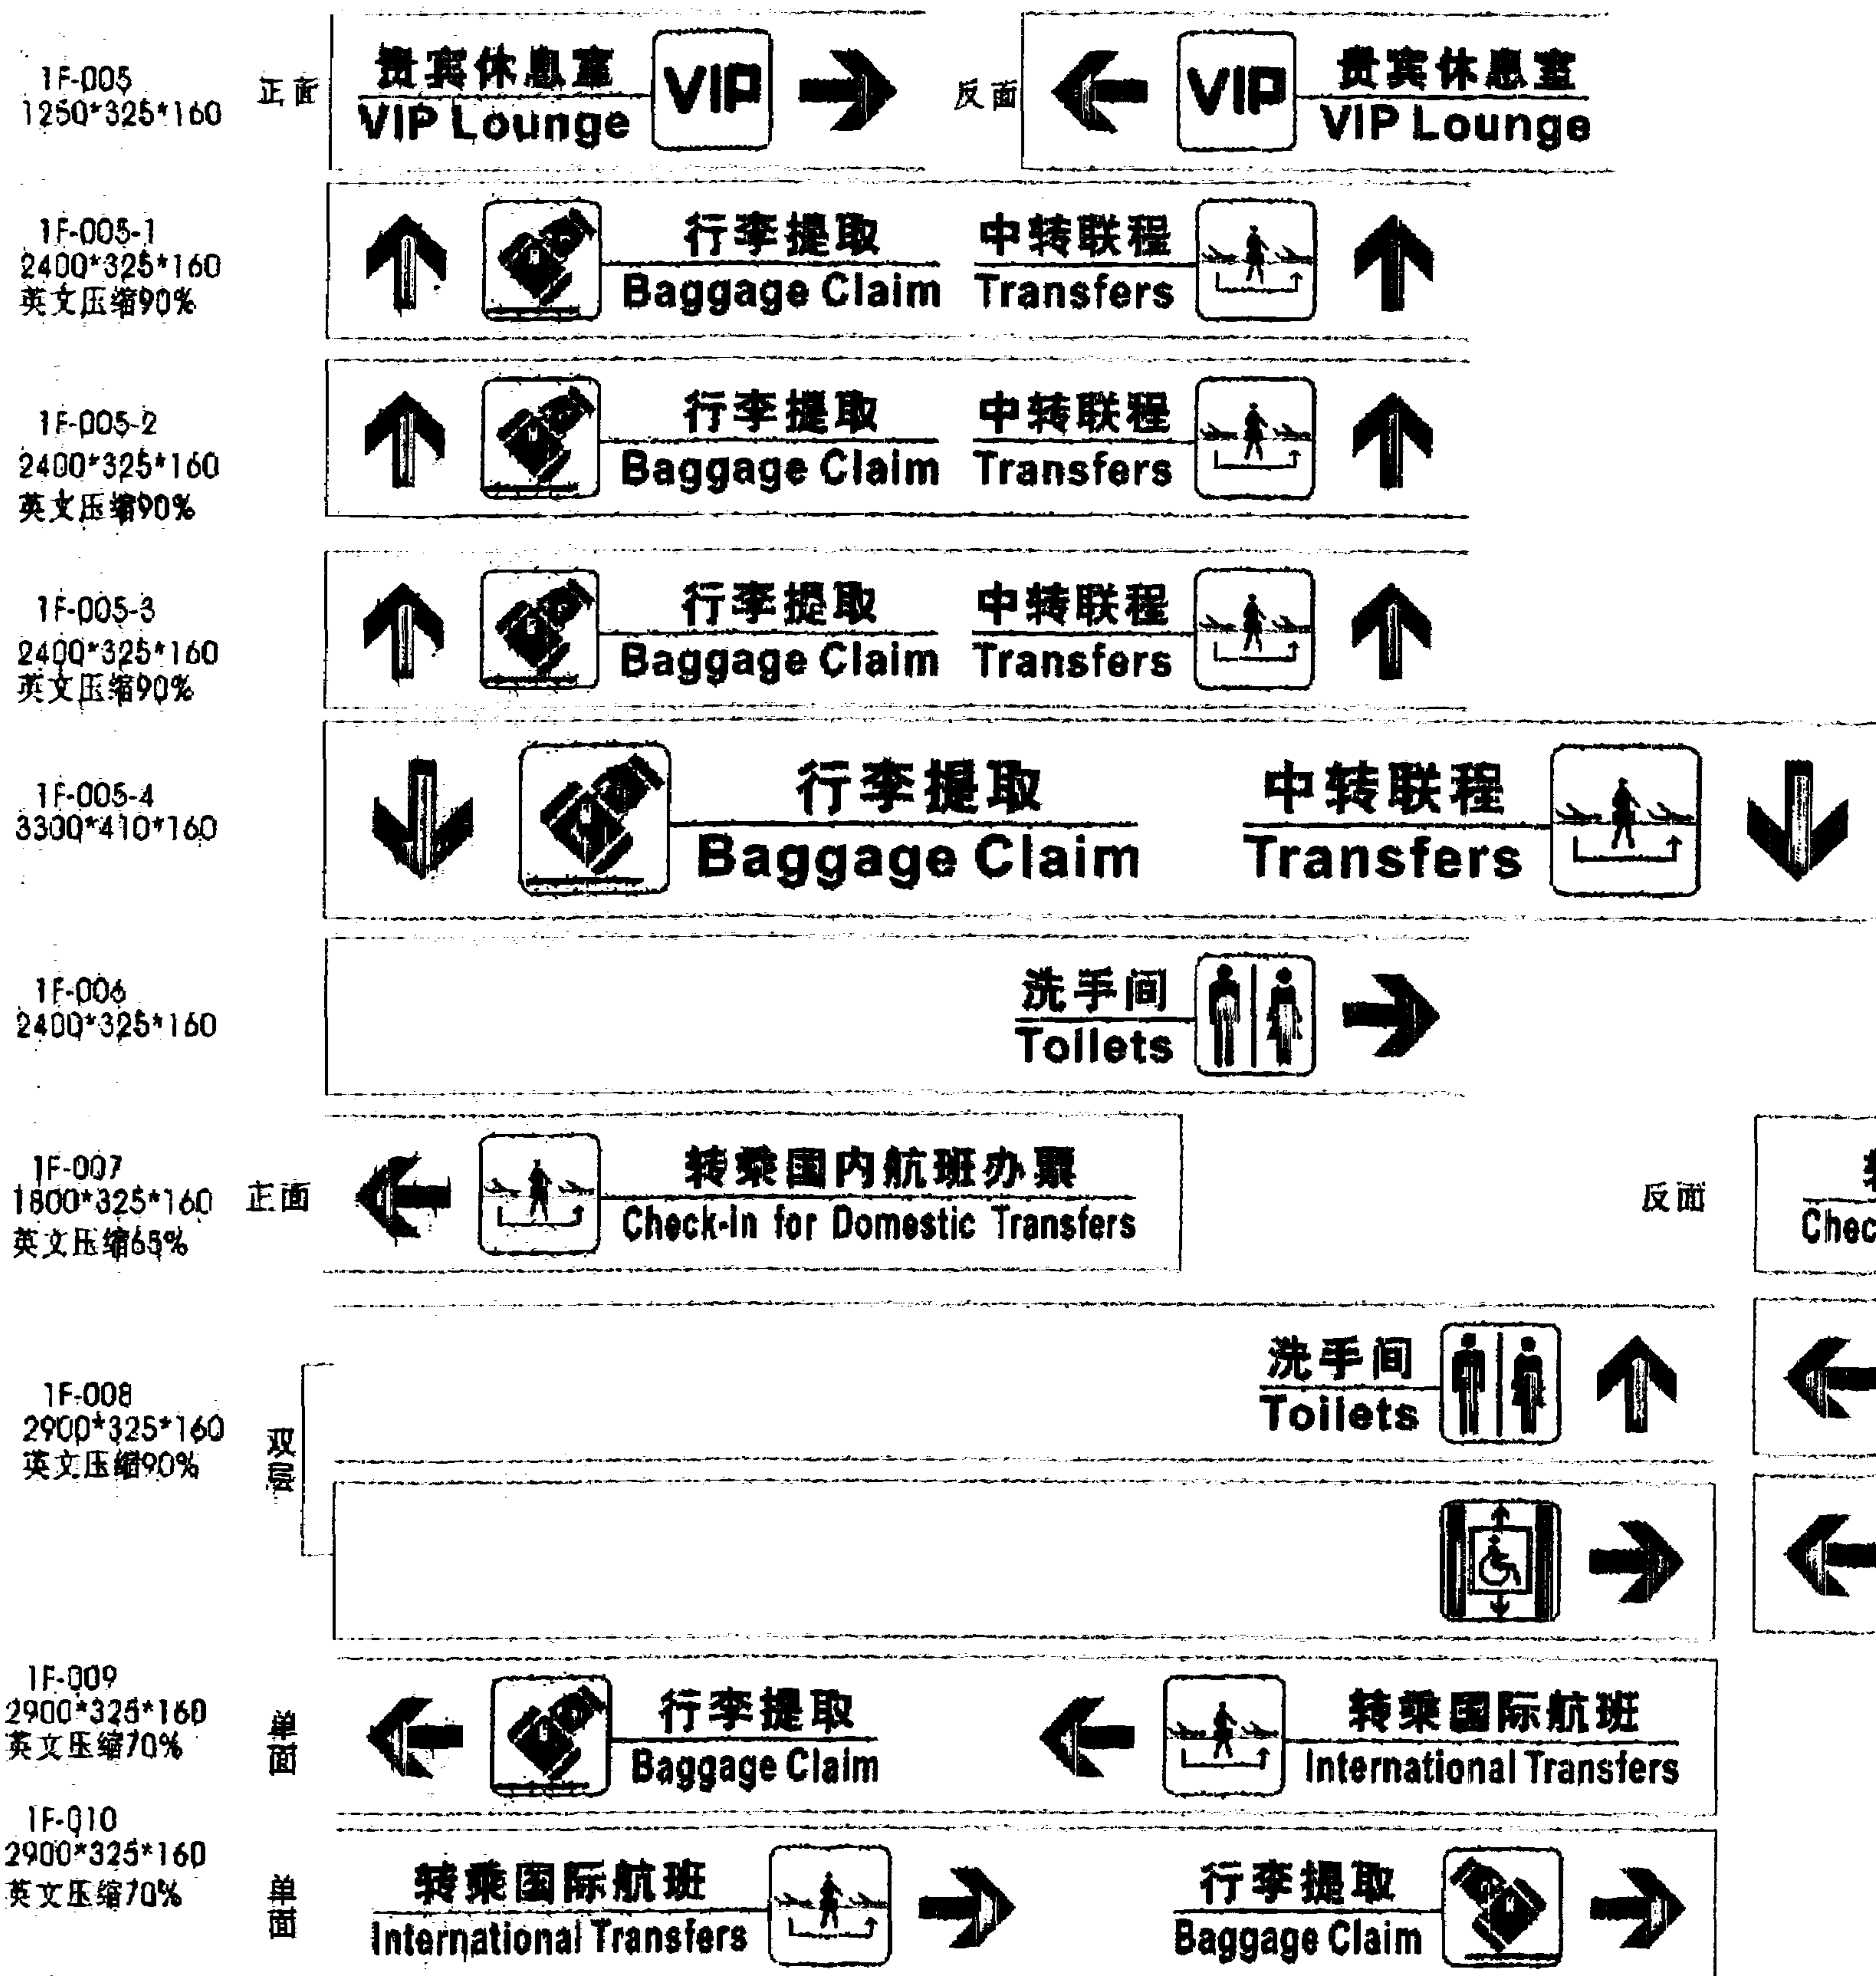


竣工图	
北京华美装饰工程有限公司	
制 图 人	杨松云
审 核 人	胡晓军
技术负责人	代立新
2006年 7 月 30 日	

工程名称：北京首都机场一号航站楼改造

图纸名称：引导标识工程面板制作施工图



北京建筑设计研究院 北京华城建设监理有限责任公司 首都机场扩建工程指挥部 北京华美装饰工程有限公司

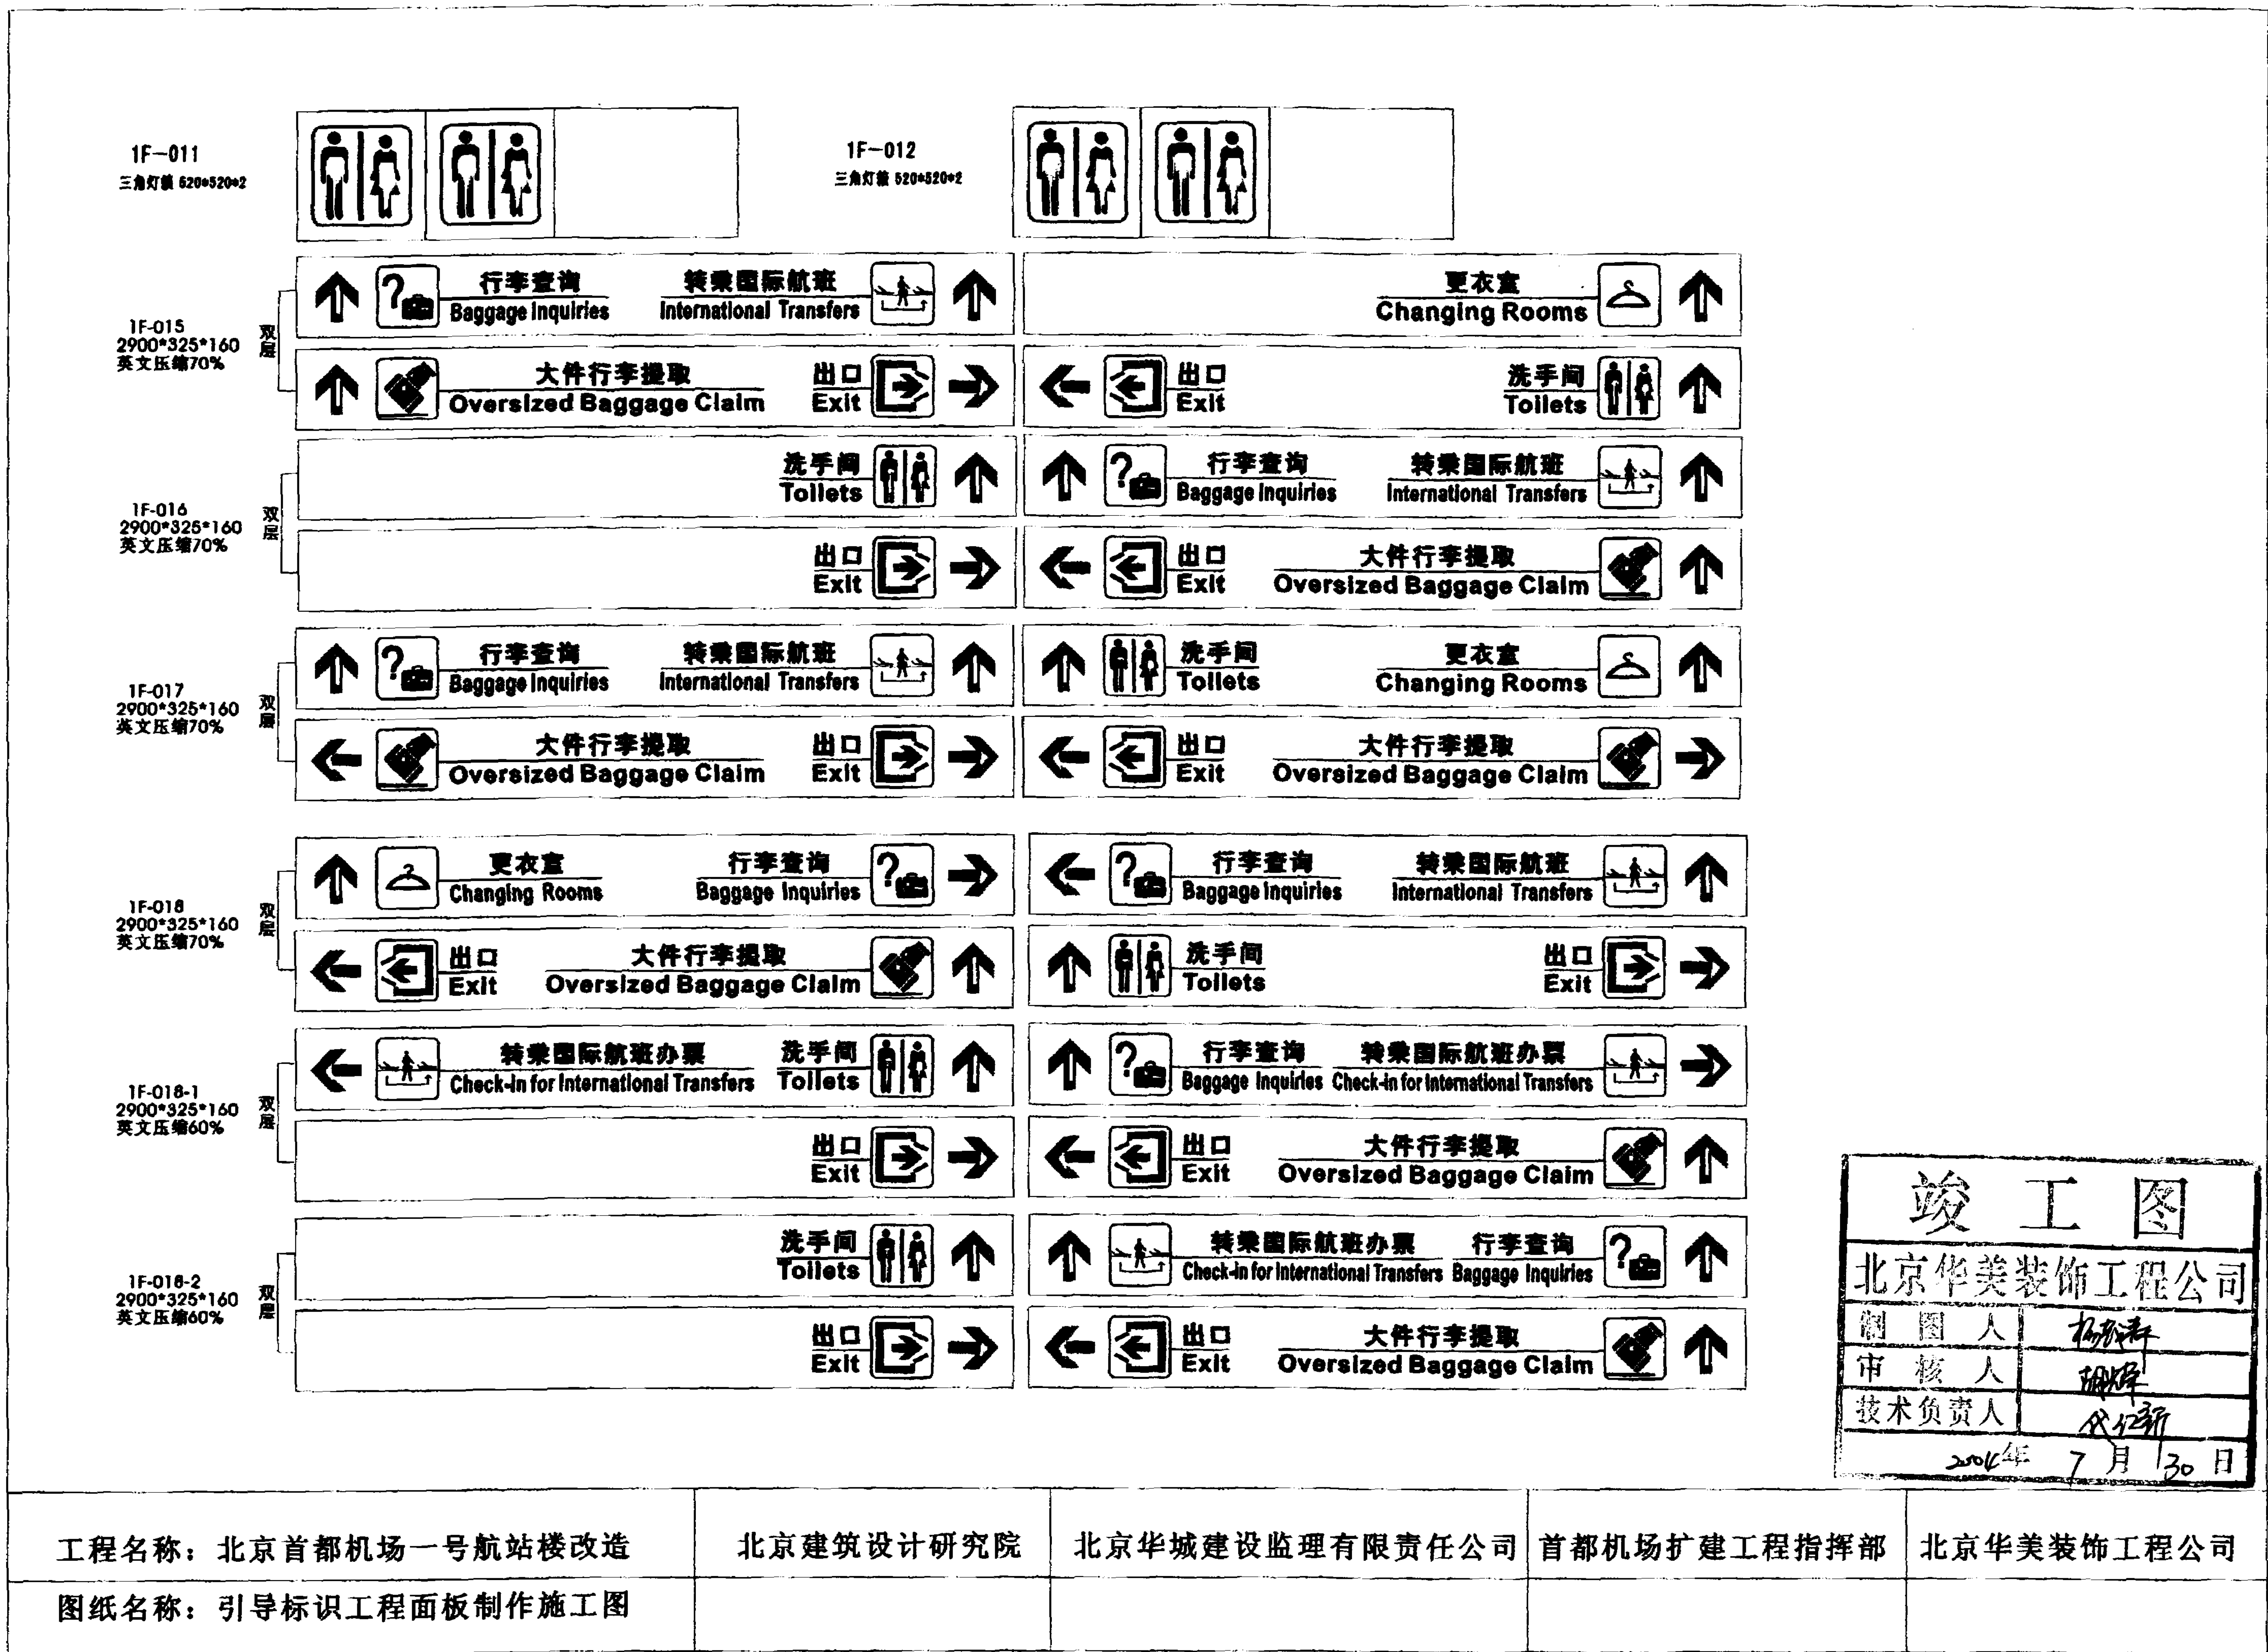



竣工图	
北京华美装饰工程有限公司	
制 图 人	杨永祥
审 核 人	张辉
技术负责人	代红新
2006年 7 月 30 日	

工程名称：北京首都机场一号航站楼改造	北京建筑设计研究院	北京华城建设监理有限责任公司	首都机场扩建工程指挥部	北京华美装饰工程有限公司
图纸名称：引导标识工程面板制作施工图				

1F-019
三角灯箱 520*520*2

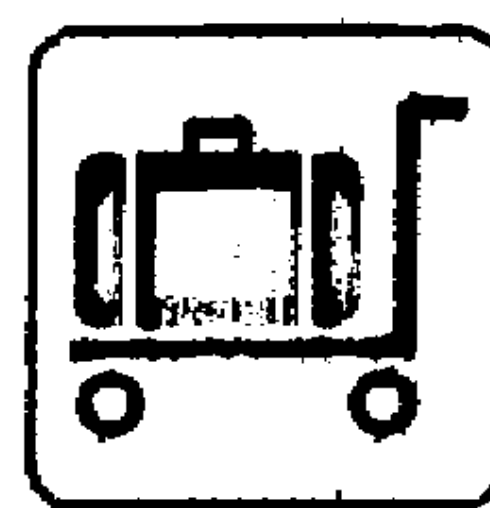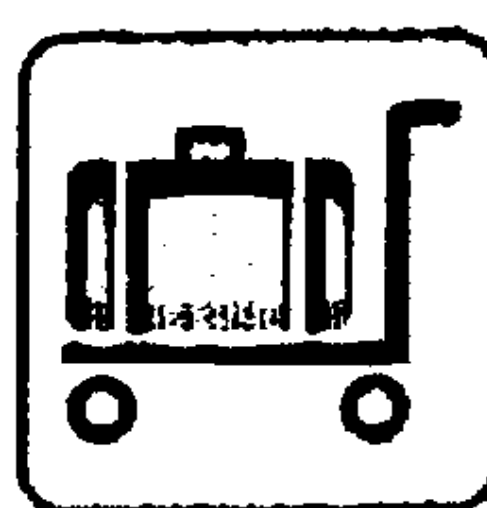

1F-020
三角灯箱 520*520*2

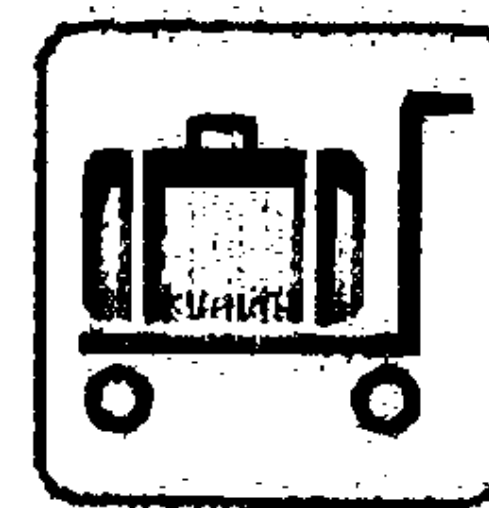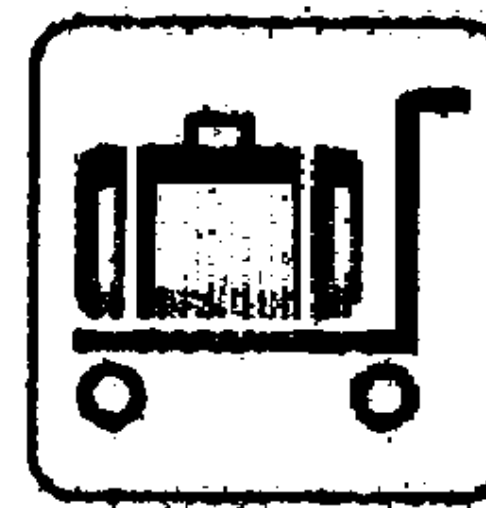


1F-027
2900*325*160
英文压缩80%



行李查询 大件行李提取
Baggage Inquiries Oversized Baggage Claim

大件行李提取 行李查询
Oversized Baggage Claim Baggage Inquiries

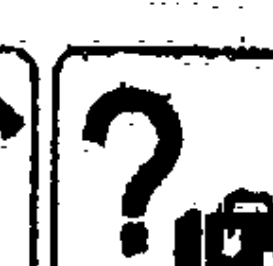


1F-028
2900*325*160
英文压缩80%



行李查询 大件行李提取
Baggage Inquiries Oversized Baggage Claim

大件行李提取 行李查询
Oversized Baggage Claim Baggage Inquiries

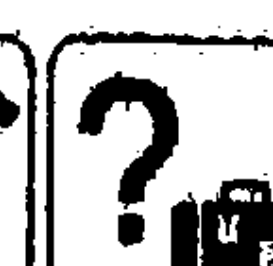


1F-29
2400*325*160
英文压缩60%



2号航站楼
Terminal 2

出口
Exit

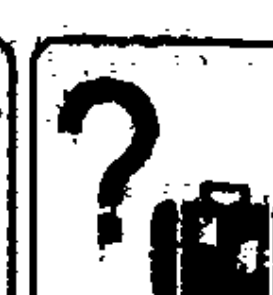

大件行李提取 行李查询
Oversized Baggage Claim Baggage Inquiries

1F-30
2400*325*160
英文压缩60%



2号航站楼
Terminal 2

出口
Exit



大件行李提取 行李查询
Oversized Baggage Claim Baggage Inquiries

1F-031
三角灯箱 520*520*2



1F-032
三角灯箱 520*520*2



1F-33
2900*325*160
英文压缩70%

正面



出口
Exit

到达出口
Arrivals Exit



反面



出发大厅 2号航站楼
Departures Hall Terminal 2

出口
Exit



竣工图

北京华美装饰工程有限公司

制 图 人 杨永平

审 核 人 胡晓东

技术负责人 代立新

2006年 7 月 30 日

工程名称: 北京首都机场一号航站楼改造
图纸名称: 引导标识工程面板制作施工图

北京建筑设计研究院 北京华城建设监理有限责任公司 首都机场扩建工程指挥部 北京华美装饰工程有限公司

1F-33-1
2900*325*160 正面
英文压缩90%



反面




1F-34-1
2900*325*160 正面
英文压缩90%




反面





1F-035
三角灯箱 520*520*2

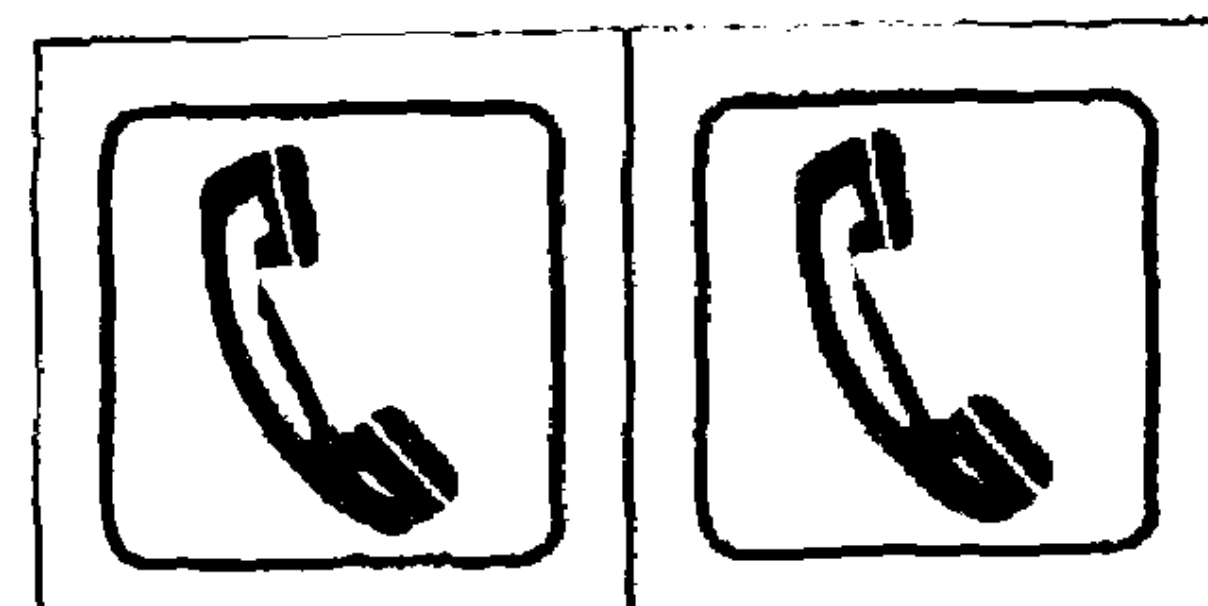


1F-035-2
三角灯箱 520*520*2

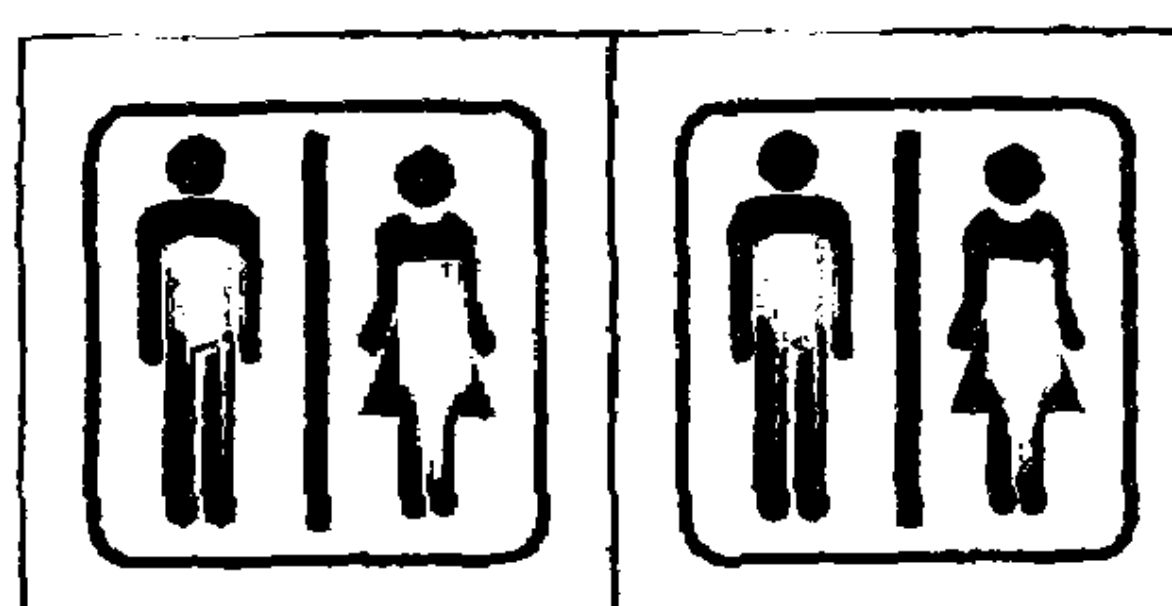


1F-035-1
三角灯箱 520*520*2

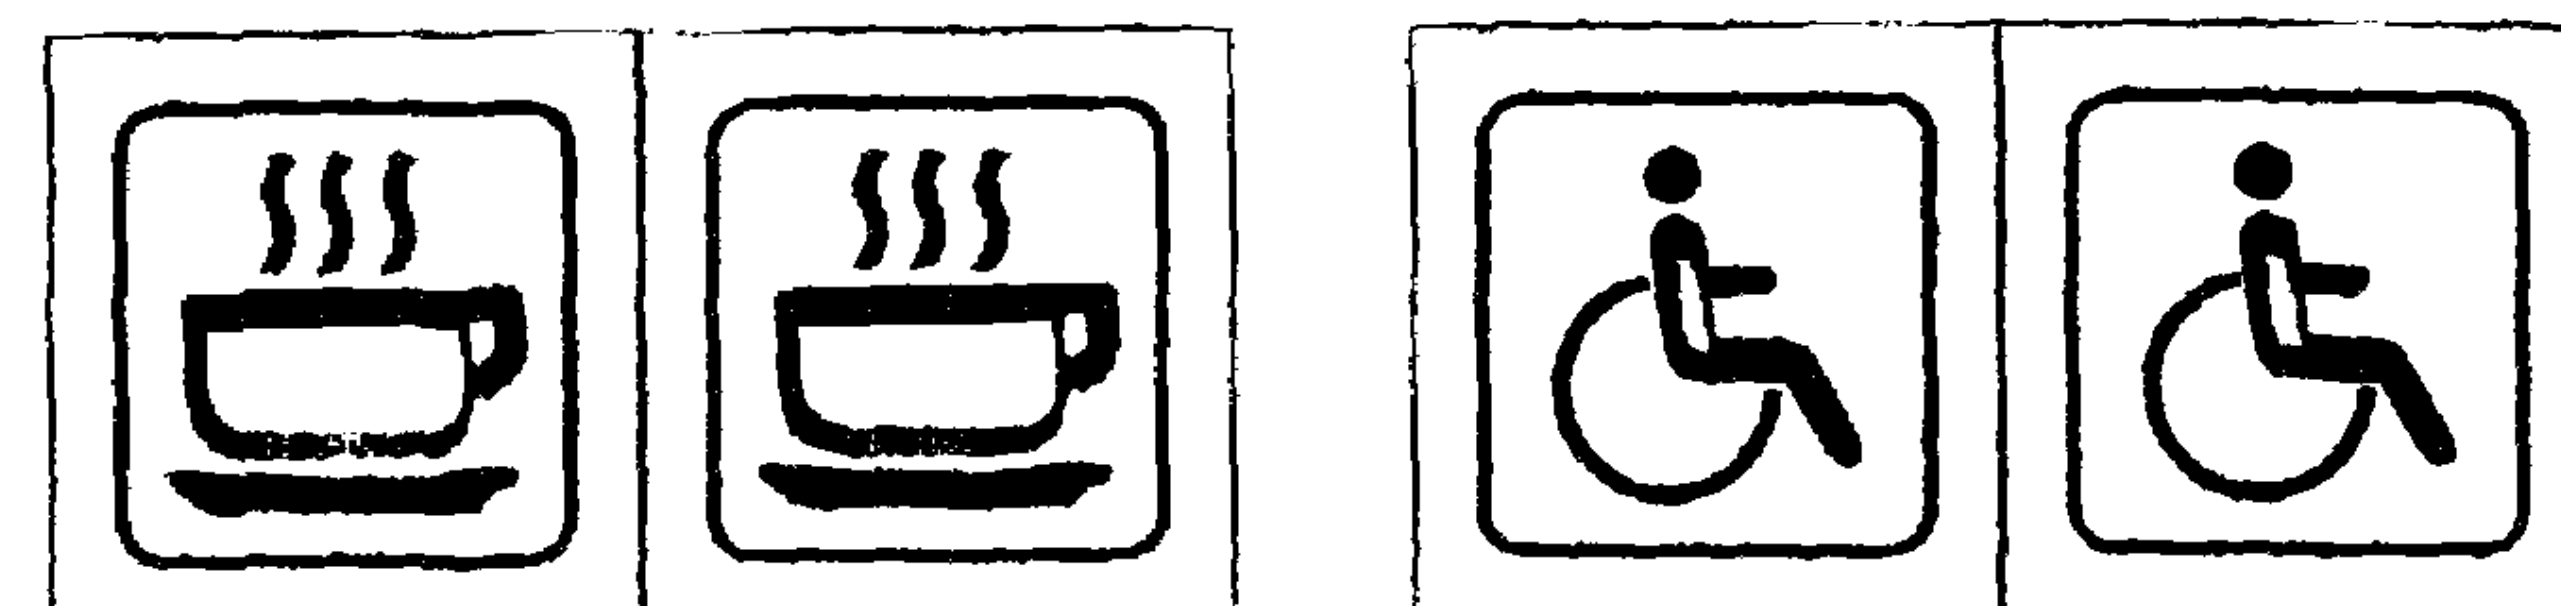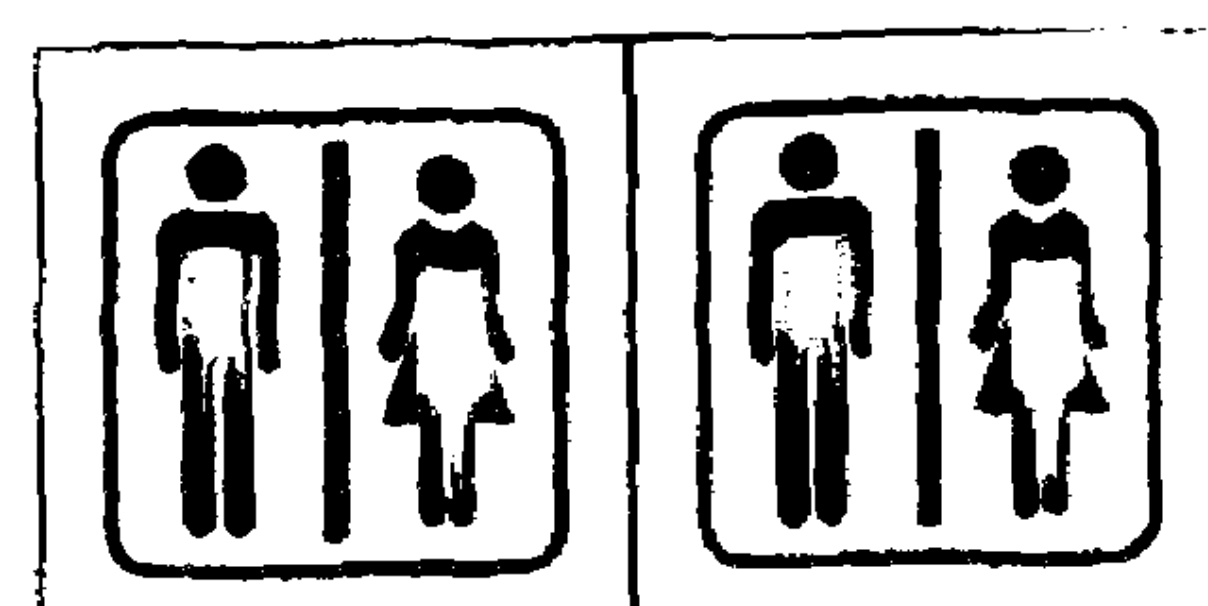



1F-036
三角灯箱 520*520*2

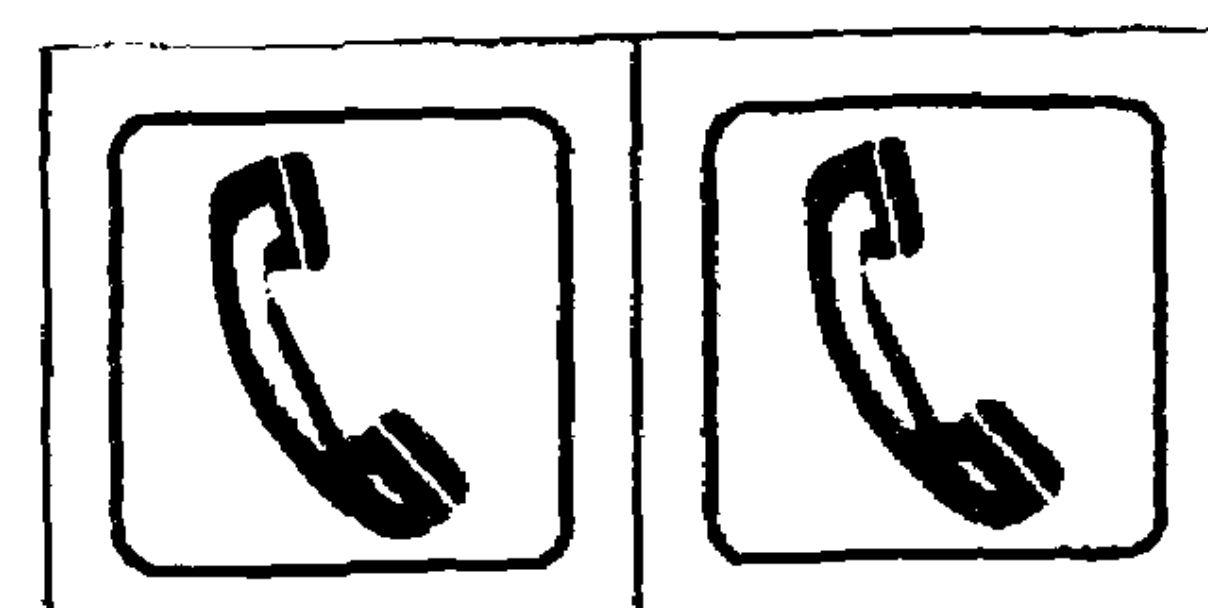


1F-037
三角灯箱 520*520*2

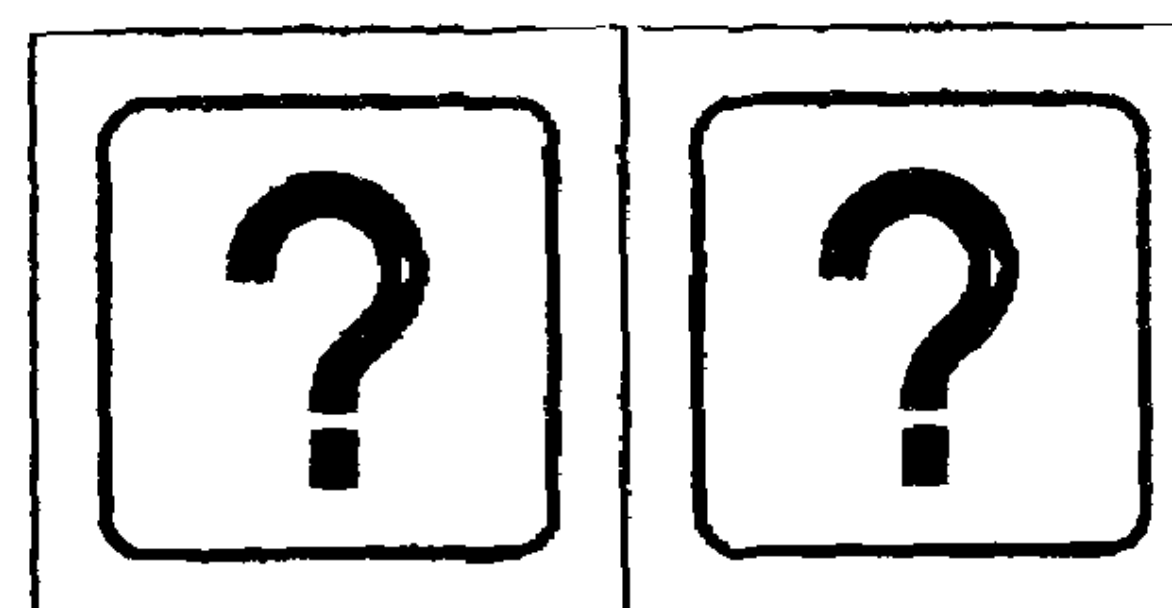


1F-036-1
三角灯箱 520*520*2

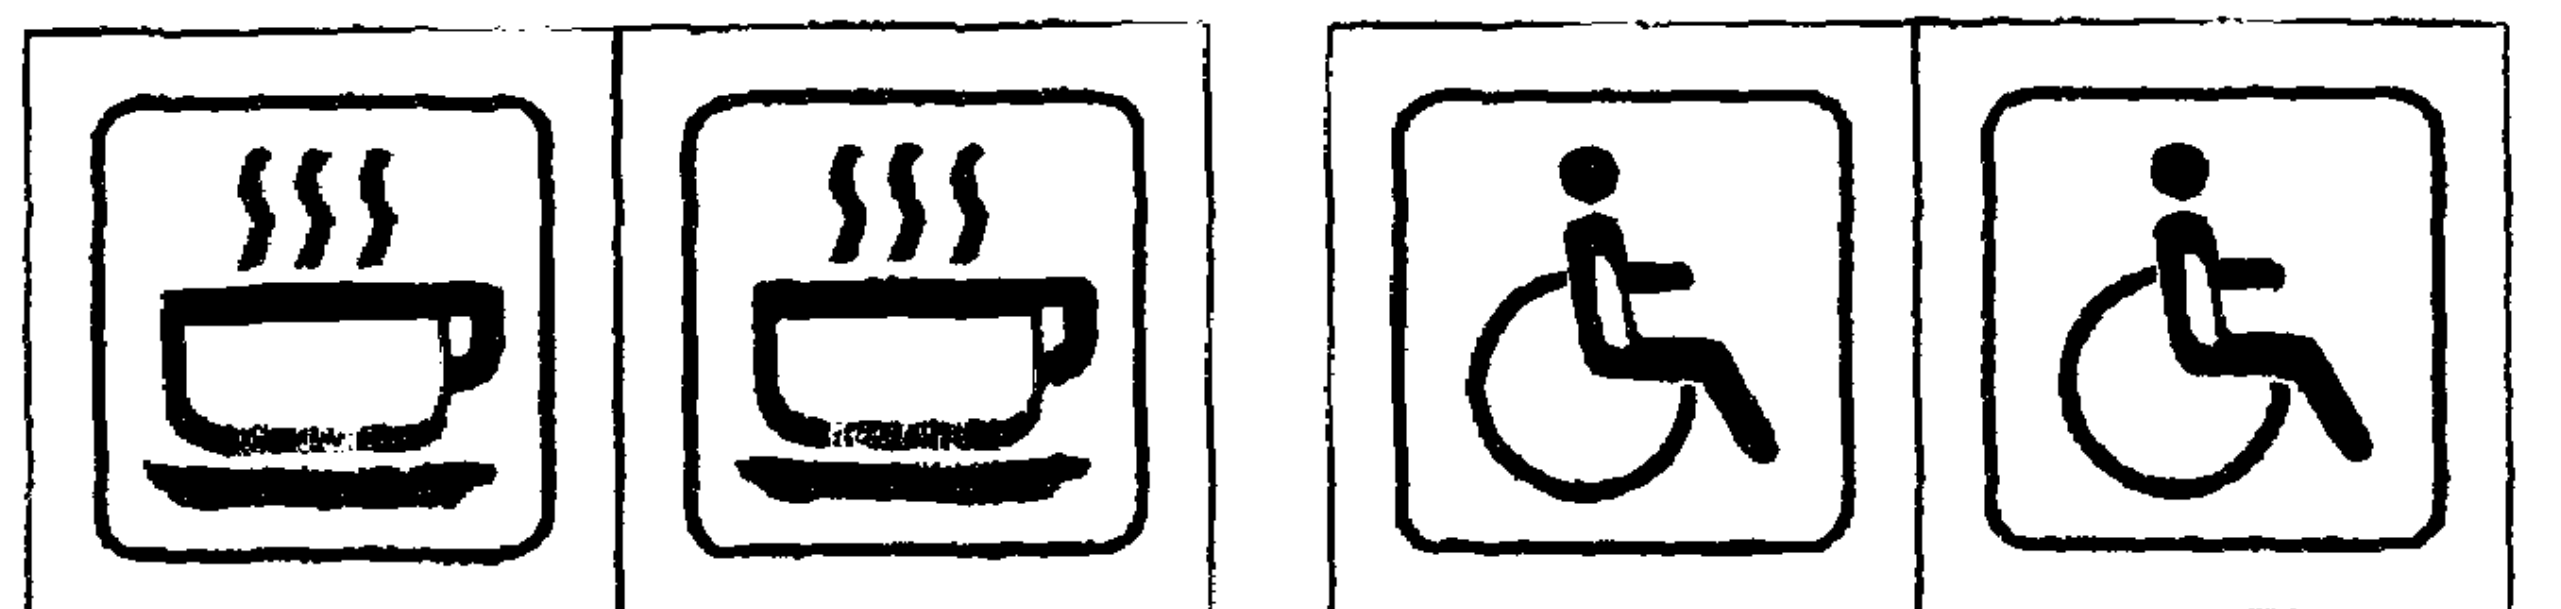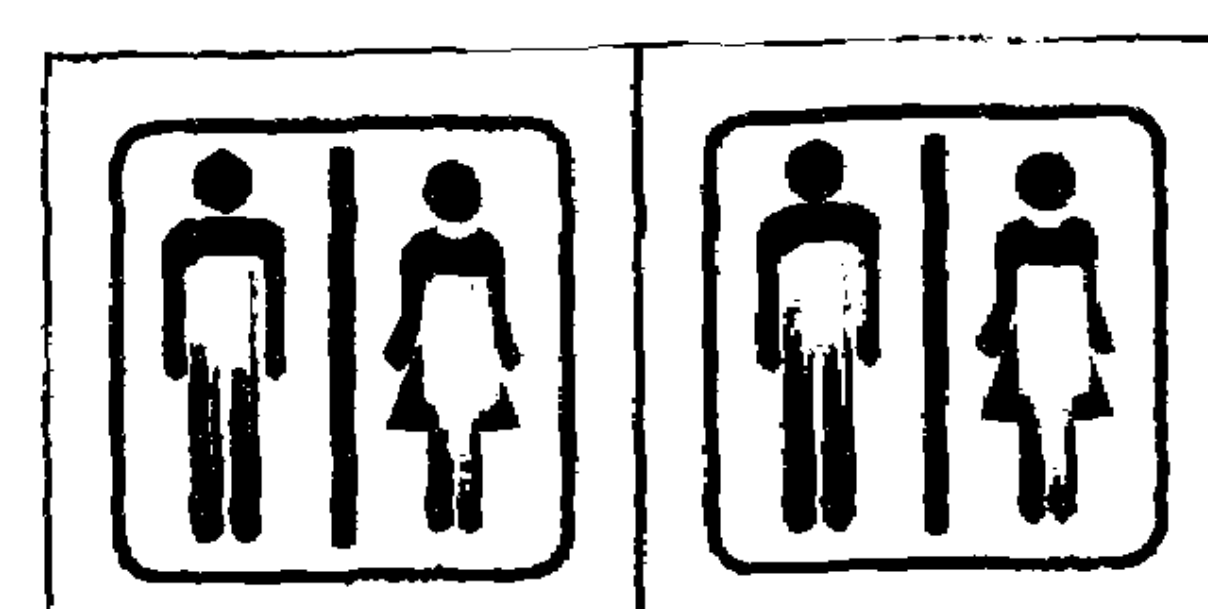

1F-036-2
三角灯箱 520*520*2

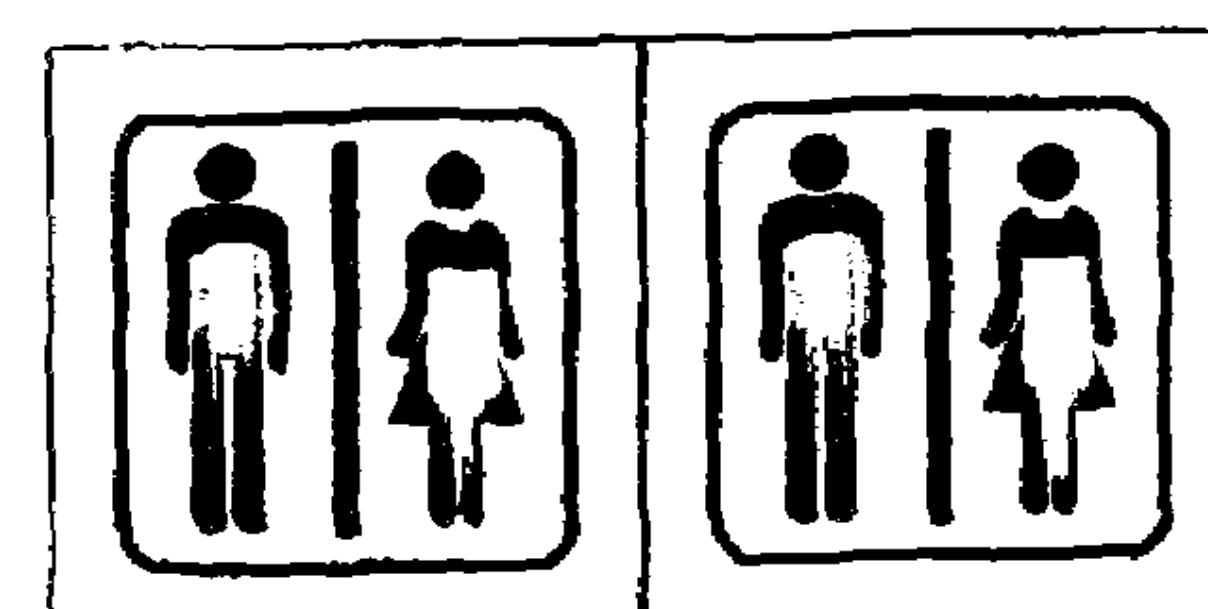

1F-038
三角灯箱 520*520*2

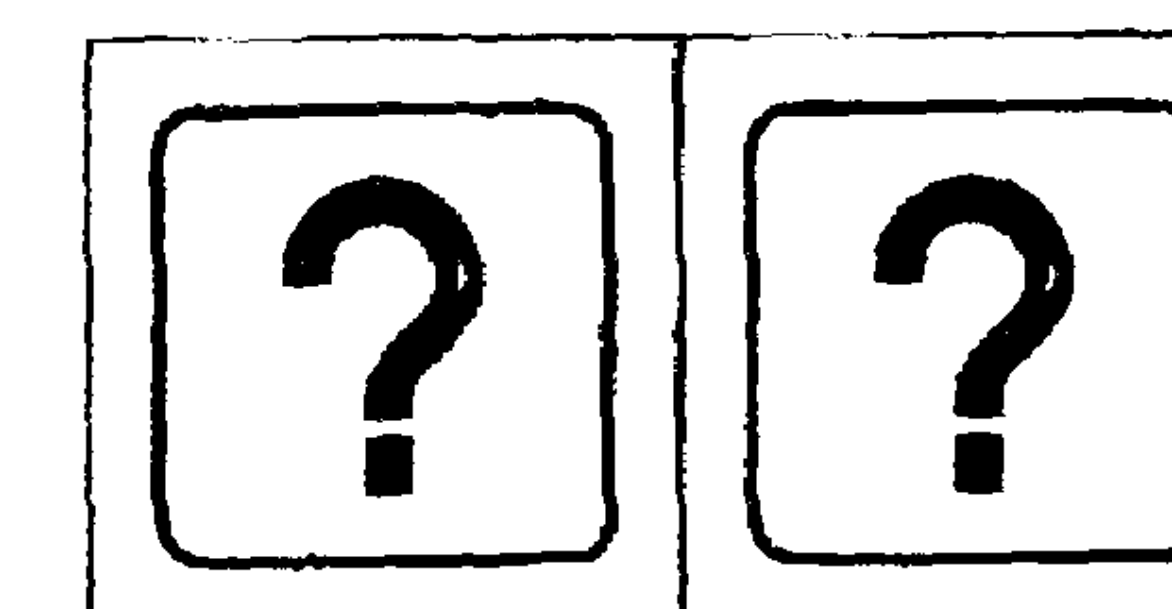

竣工图

北京华美装饰工程有限公司

制图人 杨永清

审核人 胡辉

技术负责人 伏尔新

2004年 7 月 30 日

工程名称：北京首都机场一号航站楼改造

北京建筑设计研究院

北京华城建设监理有限责任公司

首都机场扩建工程指挥部


北京华美装饰工程有限公司

图纸名称：引导标识工程面板制作施工图


1F-039
8400*325*160




1F-040
8400*325*160

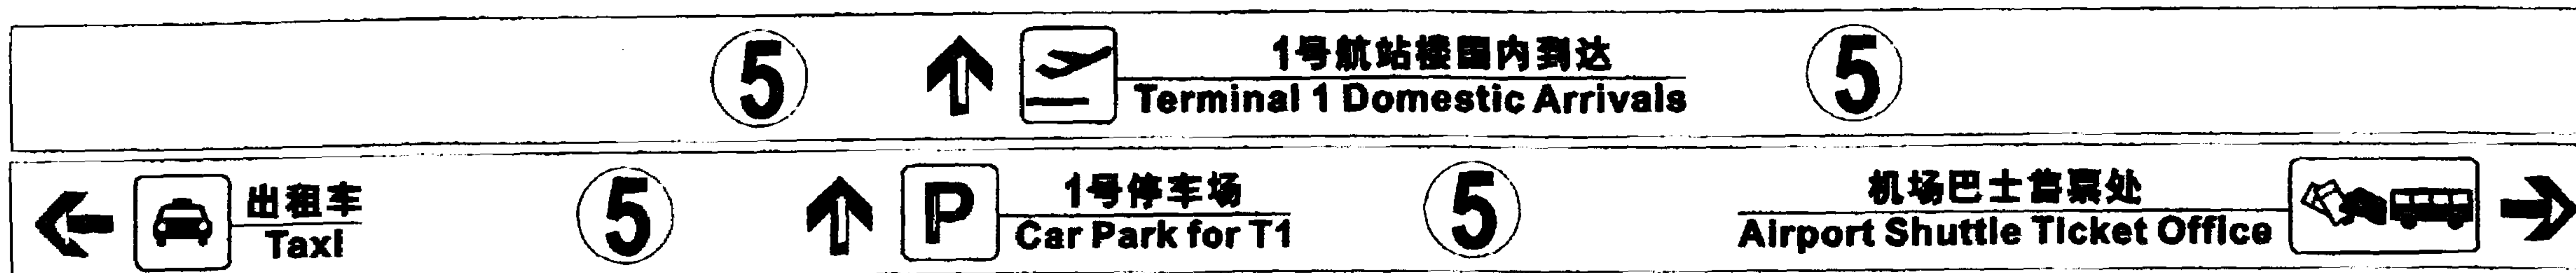


1F-041
8400*325*160

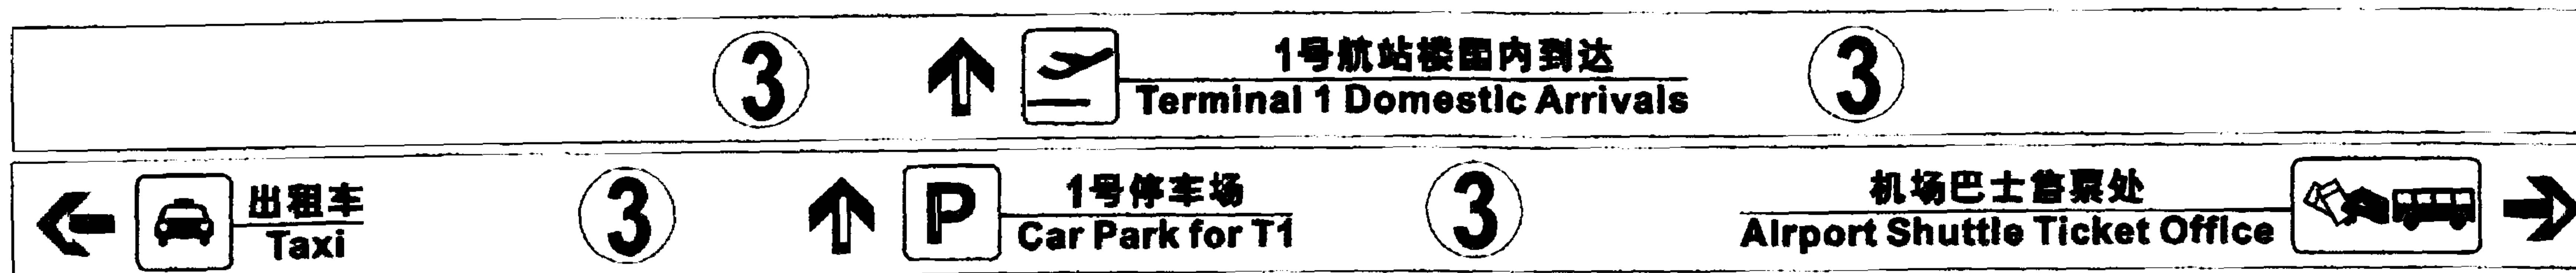

1F-042
8400*325*160

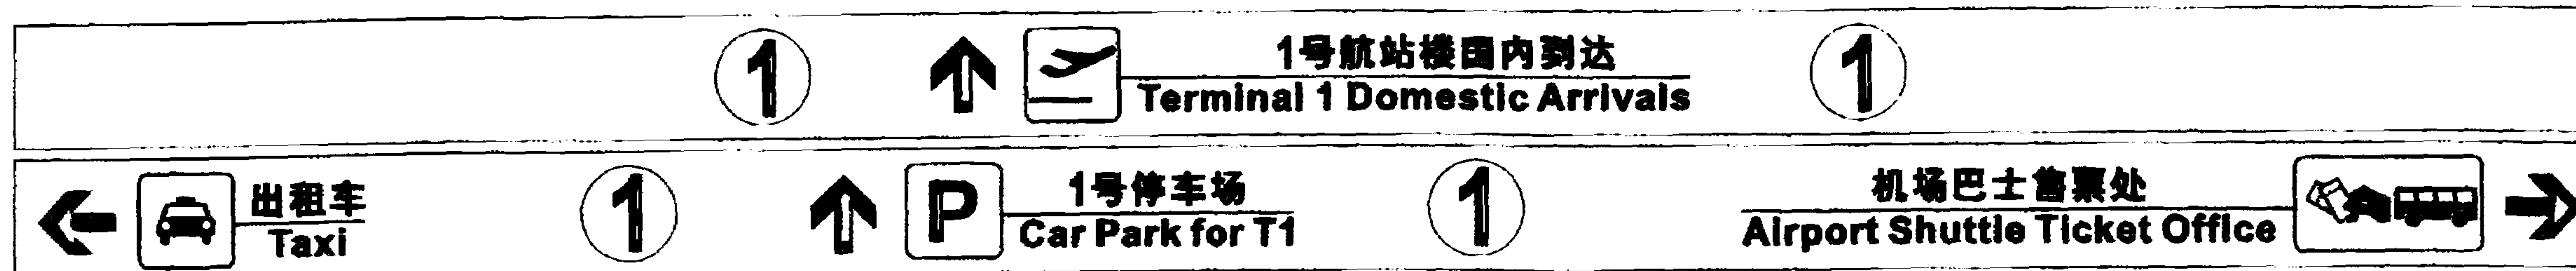

1F-043
三角灯箱 620*620*2

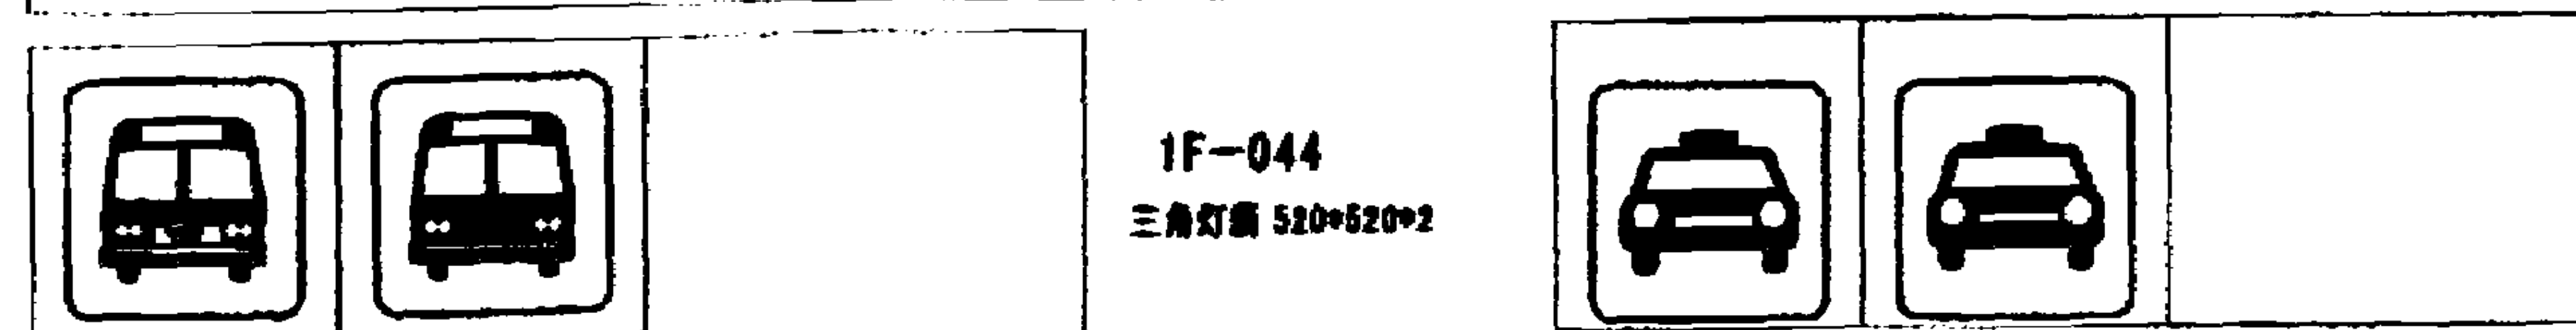

竣工图

北京华美装饰工程有限公司

制 图 人 杨永新

审 核 人 杨永新

技术负责人 代立新

2006年 7月 30日

工程名称：北京首都机场一号航站楼改造

北京建筑设计研究院

北京华城建设监理有限责任公司

首都机场扩建工程指挥部

北京华美装饰工程有限公司

图纸名称：引导标识工程面板制作施工图

1F-DS001
2000*520*160

1F-DS002
2000*520*160

1F-DS003
2000*520*160

1F-DS004
2000*520*160

1F-DS005
2000*520*160

1F-DS006
2000*520*160



23



22



21



20




19



18

竣工图	
北京华美装饰工程有限公司	
制 图 人	杨永春
审 核 人	杨永春
技术负责人	代立新
2006年 7 月 30 日	

工程名称：北京首都机场一号航站楼改造	北京建筑设计研究院	北京华城建设监理有限责任公司	首都机场扩建工程指挥部	北京华美装饰工程有限公司
图纸名称：引导标识工程面板制作施工图				

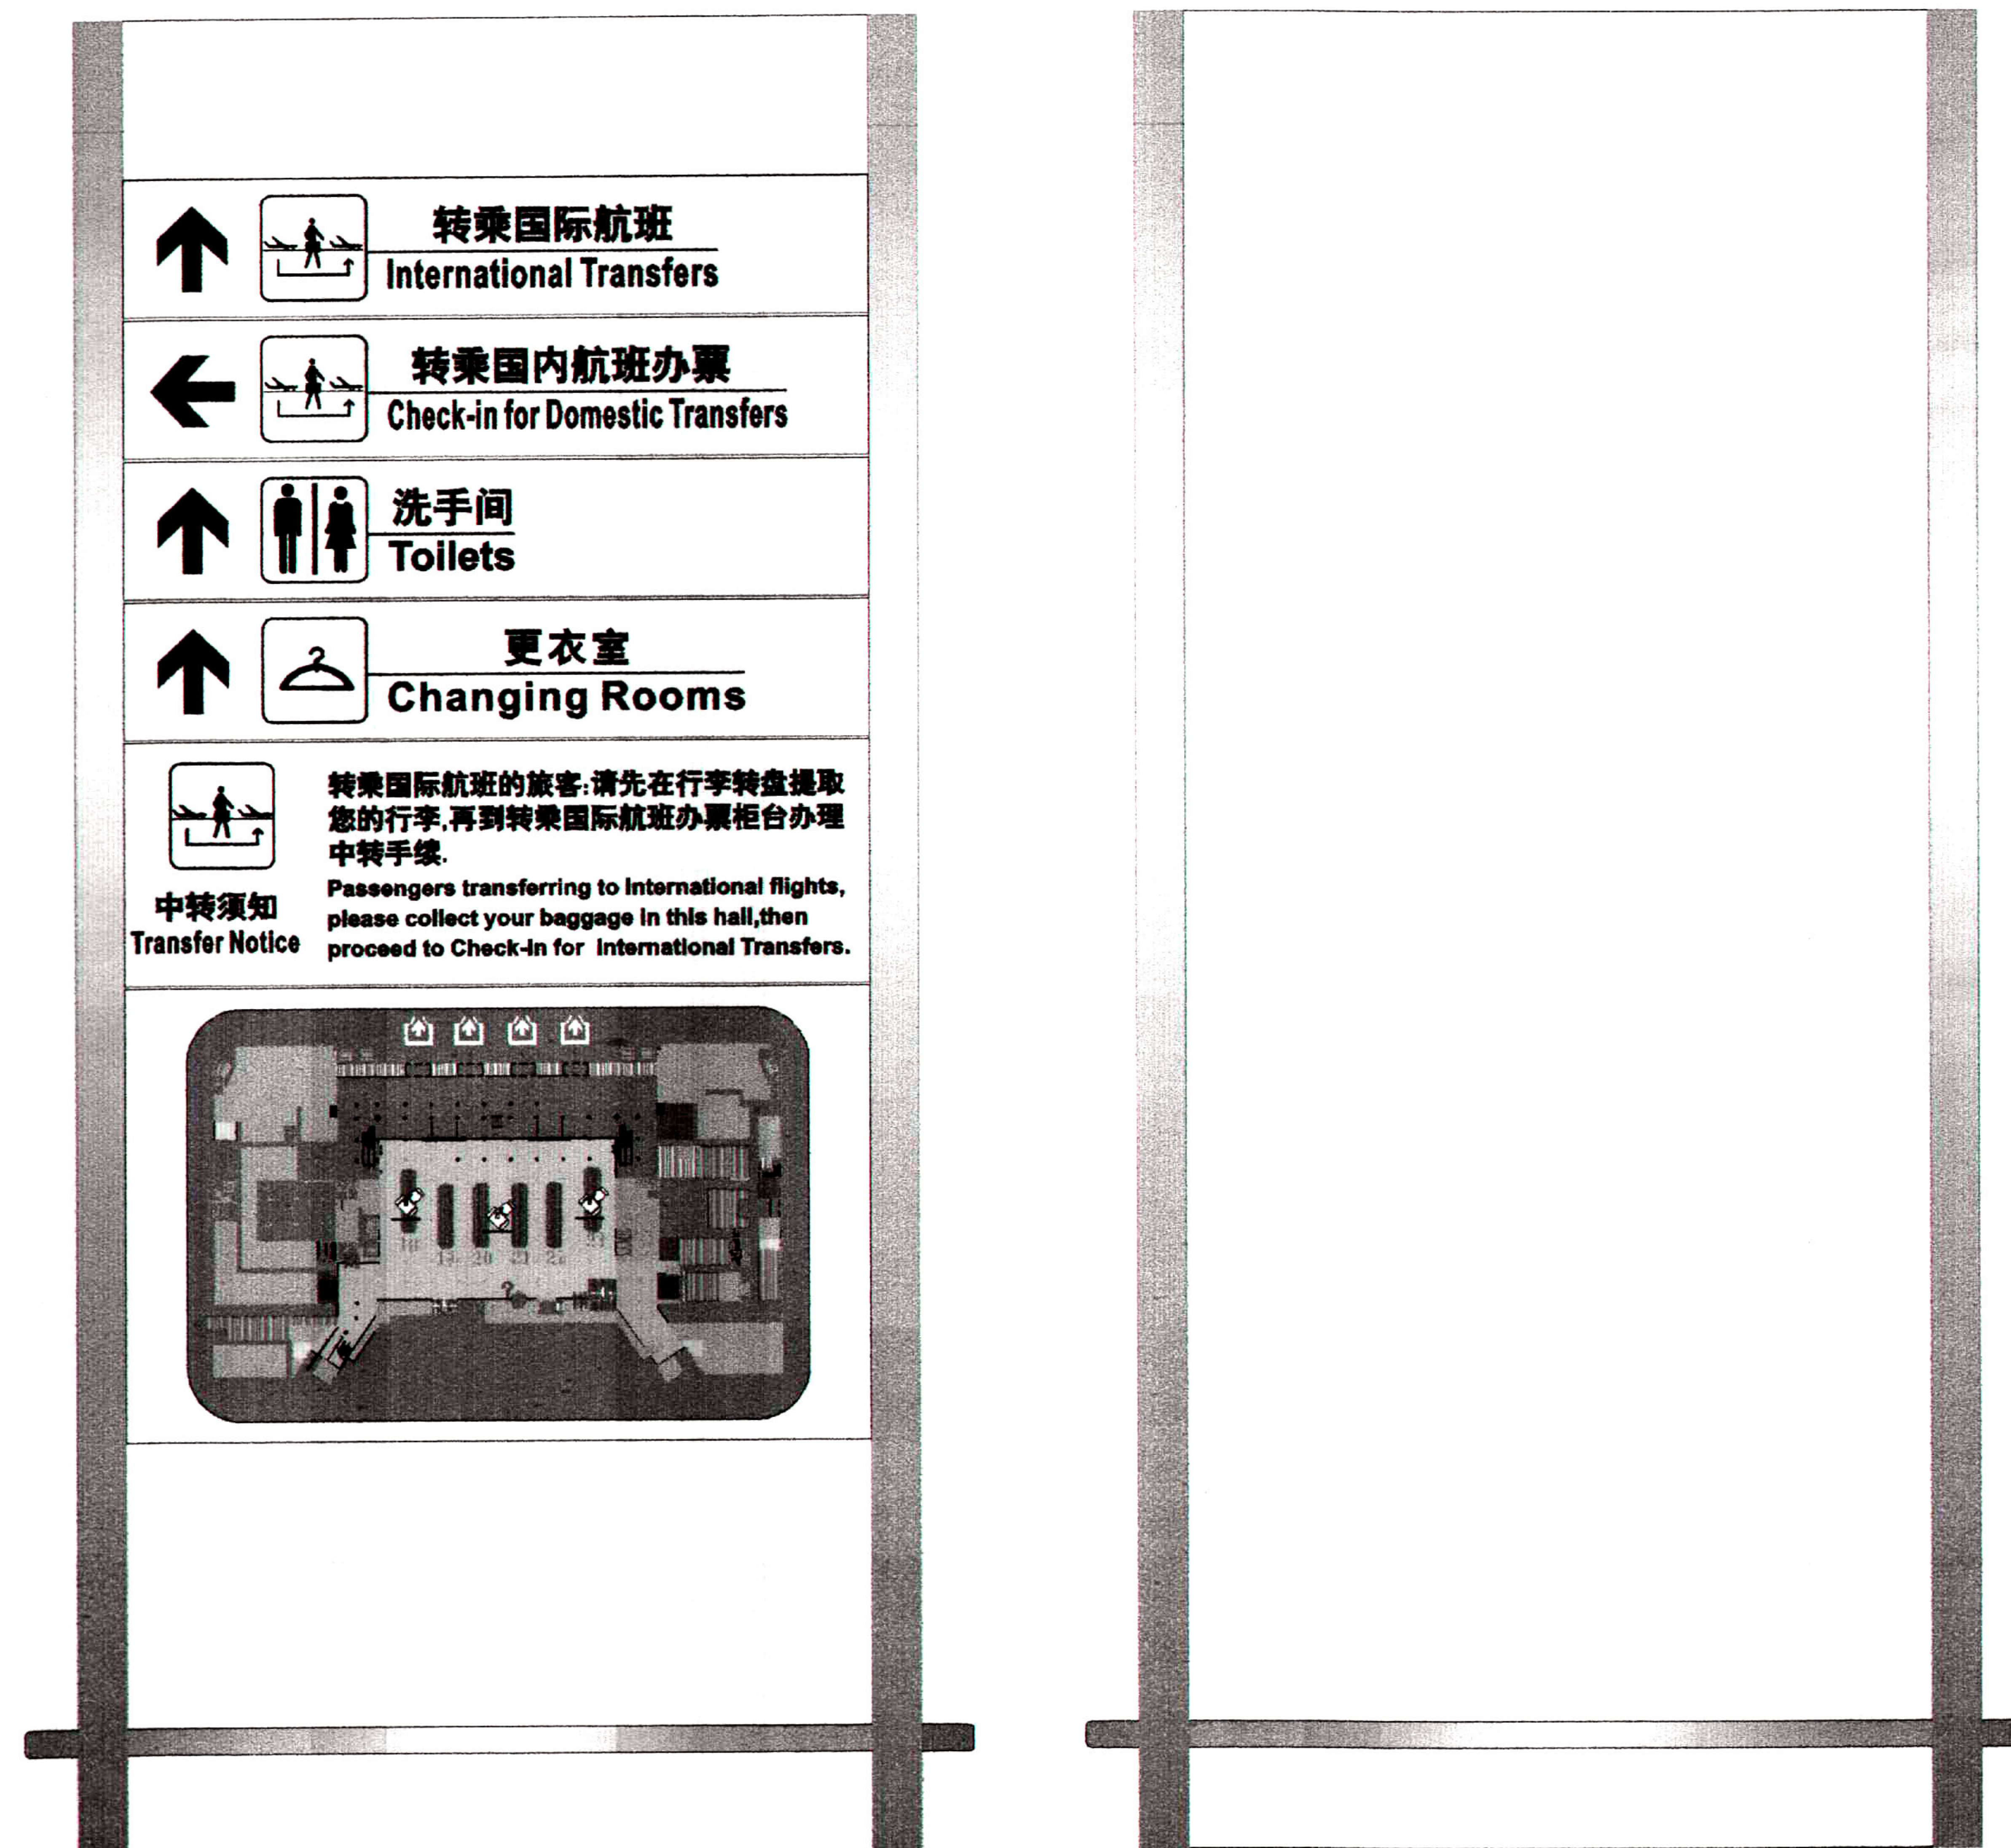


正面

1F-L001

反面

工程名称: 北京首都机场一号航站楼改造	北京建筑设计研究院	北京华城建设监理有限责任公司	首都机场扩建工程指挥部	北京华美装饰工程有限公司
图纸名称: 引导标识工程面板制作施工图				

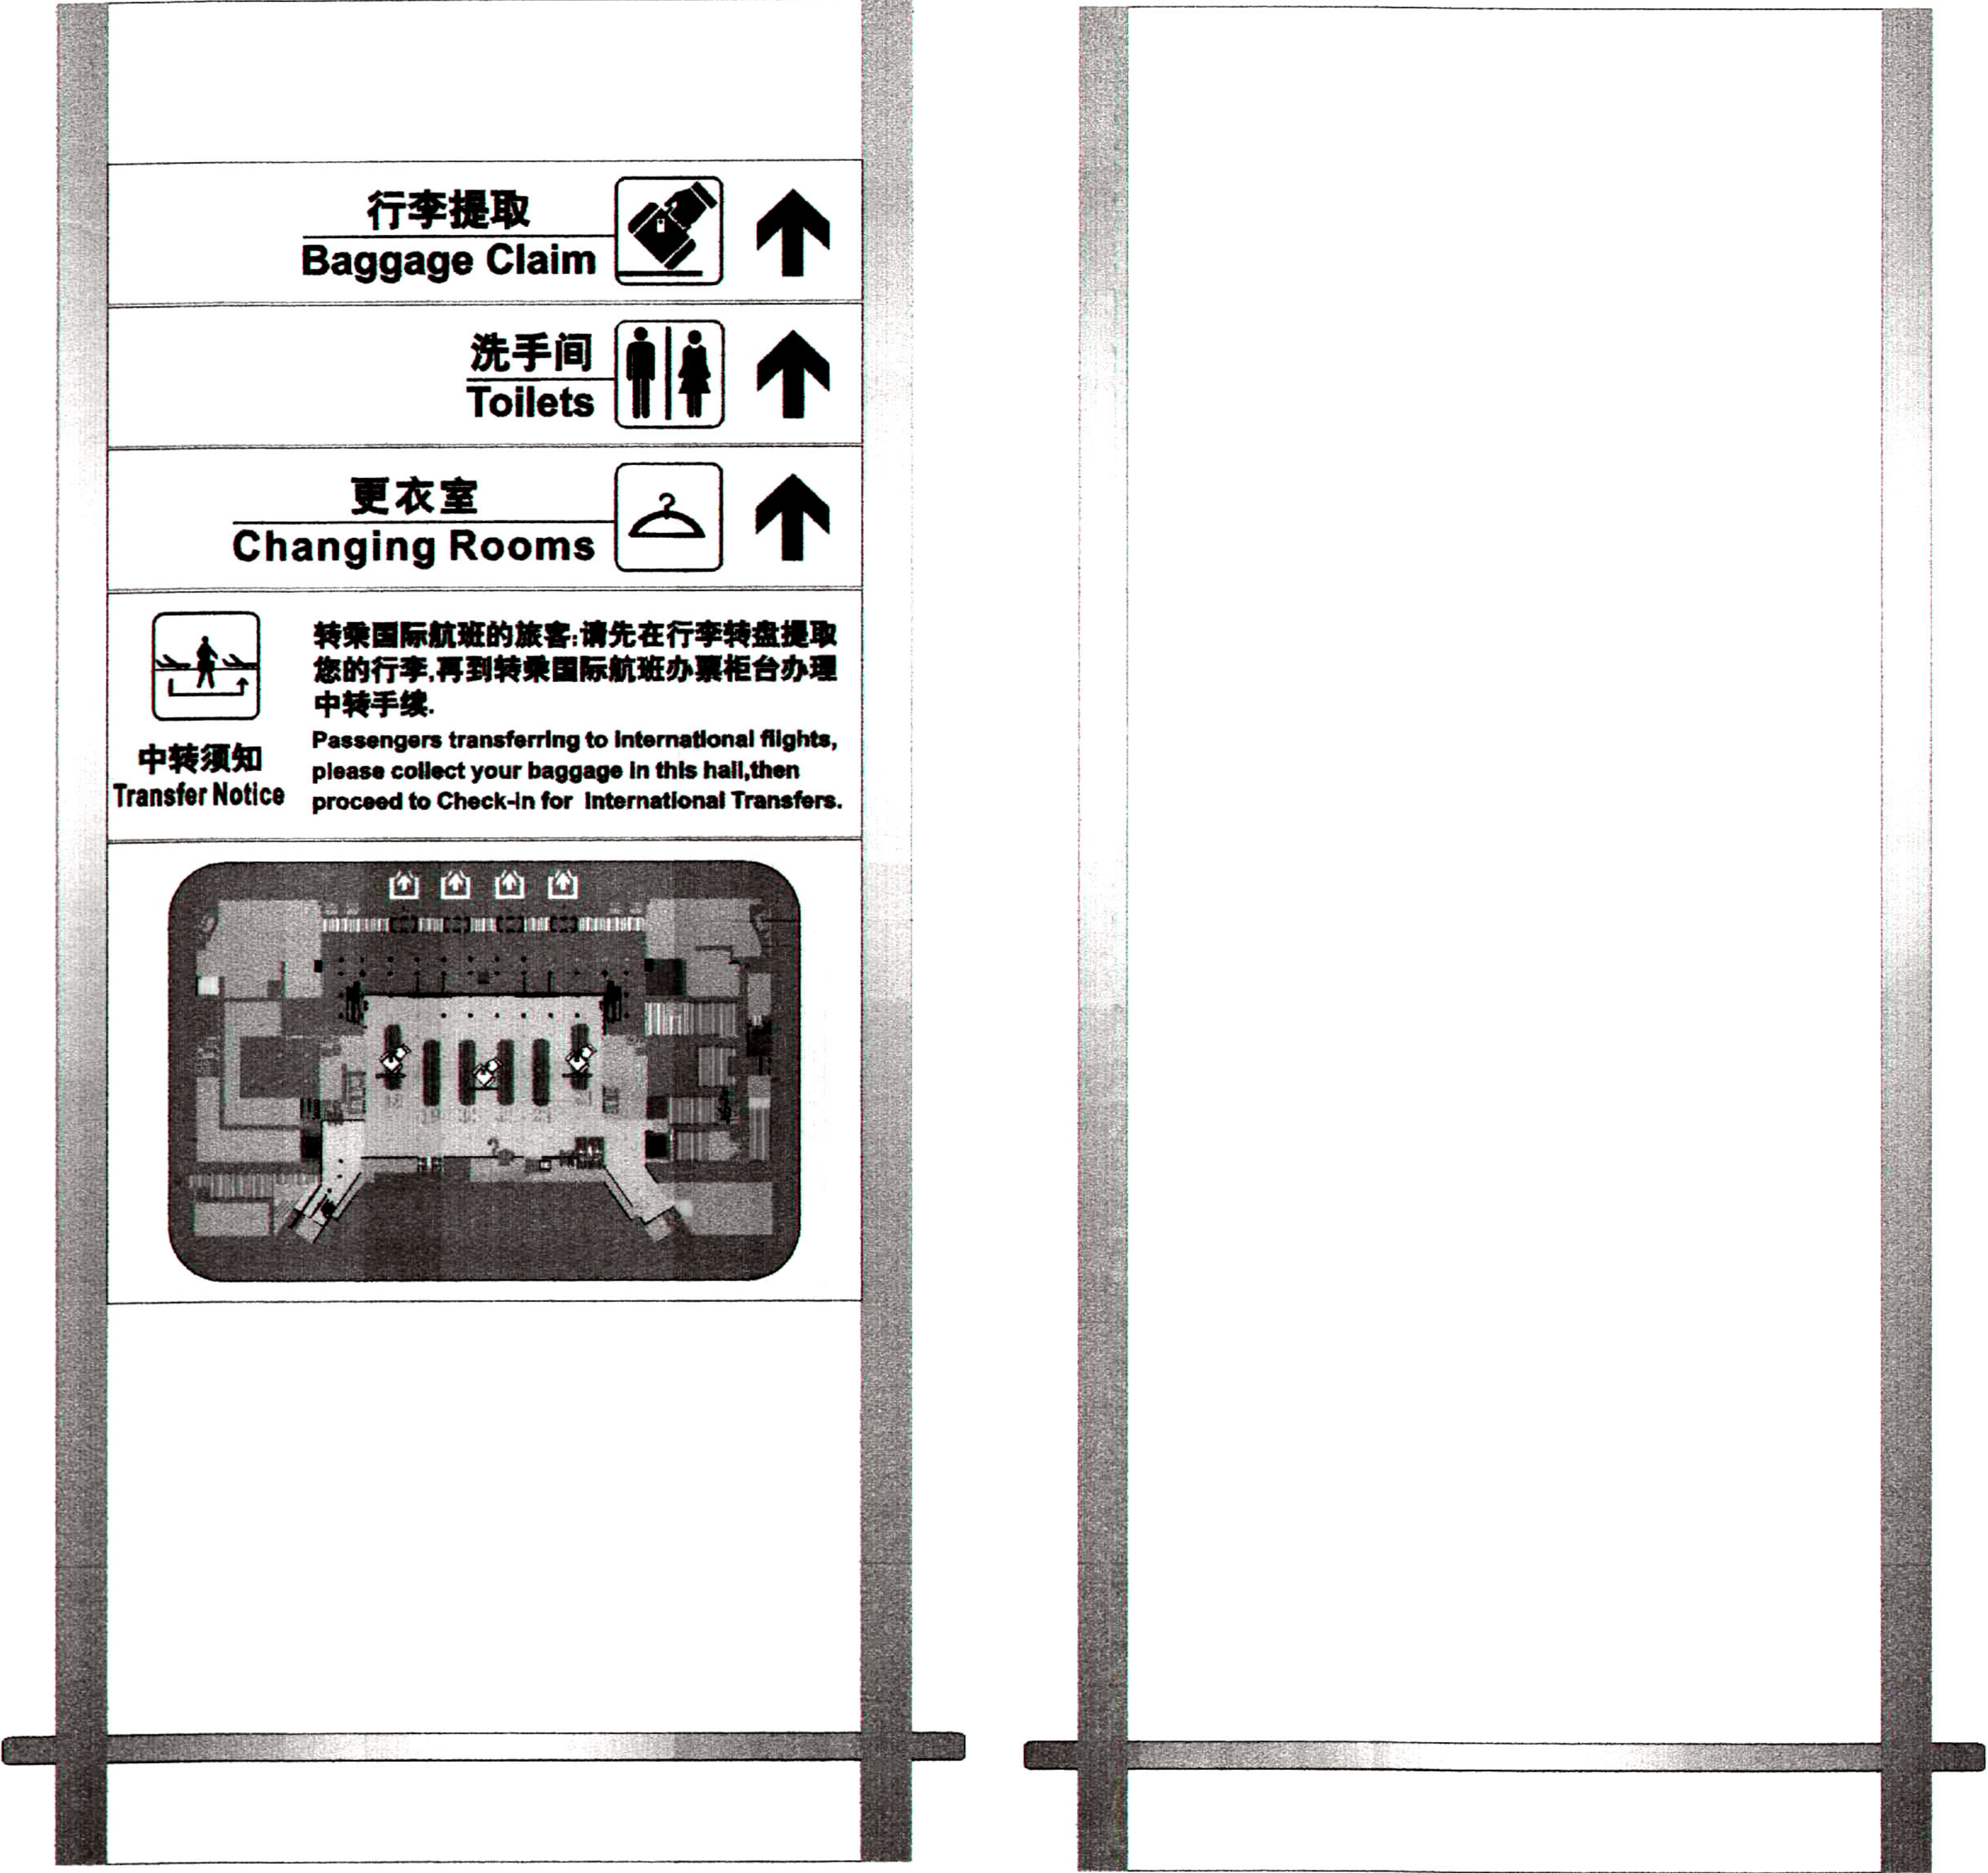

正面

反面

1F—L004

工程名称：北京首都机场一号航站楼改造	北京建筑设计研究院	北京华城建设监理有限责任公司	首都机场扩建工程指挥部	北京华美装饰工程公司
图纸名称：引导标识工程面板制作施工图				

出发大厅

Departures Hall

2号航站楼

Terminal 2

到达出口

Arrivals Exit

出发大厅

Departures Hall

- ← 服务层
Retail Services
- ← 餐厅
Restaurants
- ← 小件行李寄存
Left Luggage
- ← 商务中心
Business Center
- ↑ 咖啡厅
Coffee
- ↑ 电话
Phones
- 出口
Exit

1F-L006

- 服务层
Retail Services
- 餐厅
Restaurants
- 2号航站楼
Terminal 2
- 小件行李寄存
Left Luggage
- 商务中心
Business Center
- 问讯处
Information
- 出口
Exit

正面

施工图

反面

北京华美装饰工程有限公司	
制 图 人	杨晓群
审 核 人	杨晓群
技术负责人	代红初
2004年 7 月 30 日	

工程名称：北京首都机场一号航站楼改造	北京建筑设计研究院	北京华城建设监理有限责任公司	首都机场扩建工程指挥部	北京华美装饰工程有限公司
图纸名称：引导标识工程面板制作施工图				

2号航站楼
Terminal 2




出发大厅
Departures Hall




1F-L007




服务层
Retail Services

餐厅
Restaurants





小件行李寄存
Left Luggage

商务中心
Business Center

咖啡厅
Coffee

电话
Phones

出口
Exit

正面




出发大厅
Departures Hall

到达出口
Arrivals Exit






服务层
Retail Services




餐厅
Restaurants

2号航站楼
Terminal 2

小件行李寄存
Left Luggage

商务中心
Business Center

咖啡厅
Coffee

电话
Phones

出口
Exit

反面

竣工图

北京华美装饰工程有限公司

制图人

审核人


技术负责人

2006年



7月30日

工程名称：北京首都机场一号航站楼改造	北京建筑设计研究院	北京华城建设监理有限责任公司	首都机场扩建工程指挥部	北京华美装饰工程有限公司
图纸名称：引导标识工程面板制作施工图				

1F-Y001
2400*325*160
英文压缩70%

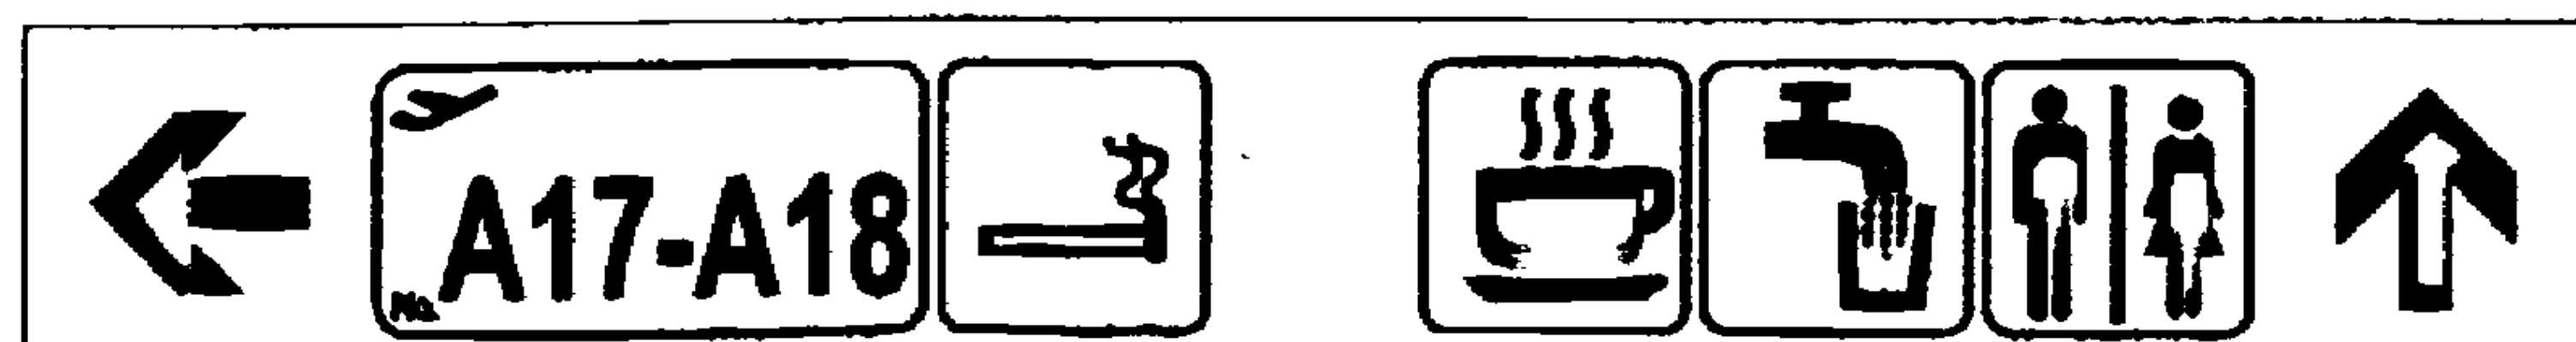

1F-Y003
2400*325*160

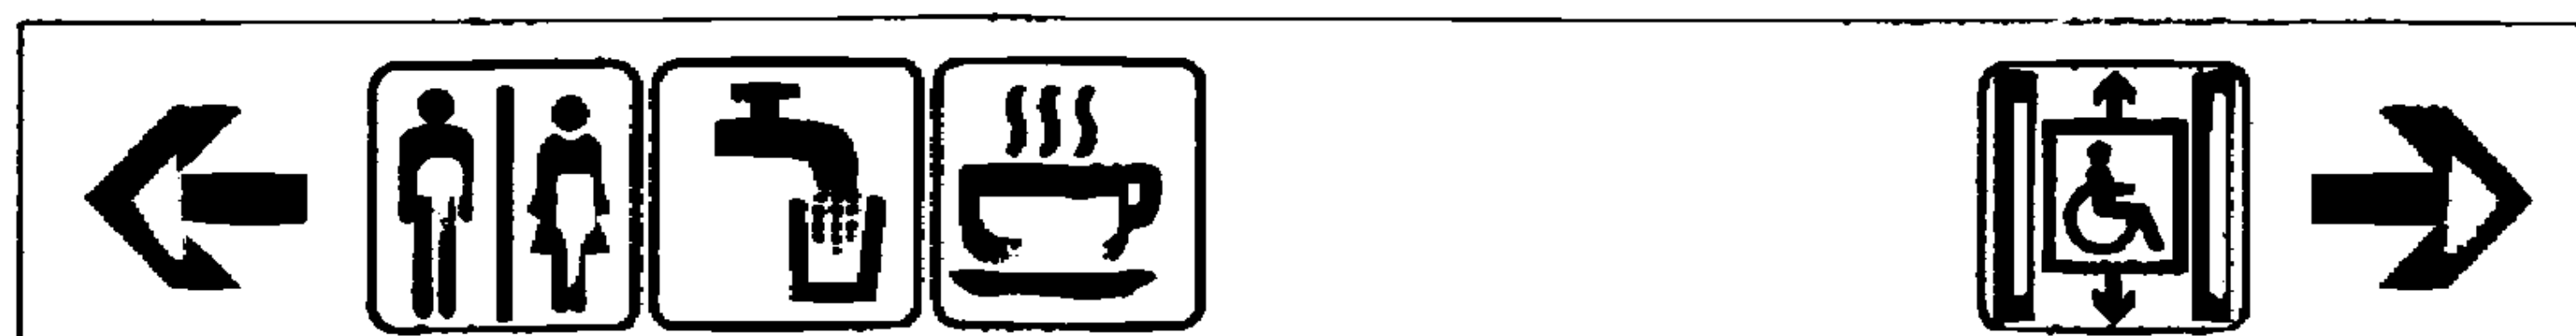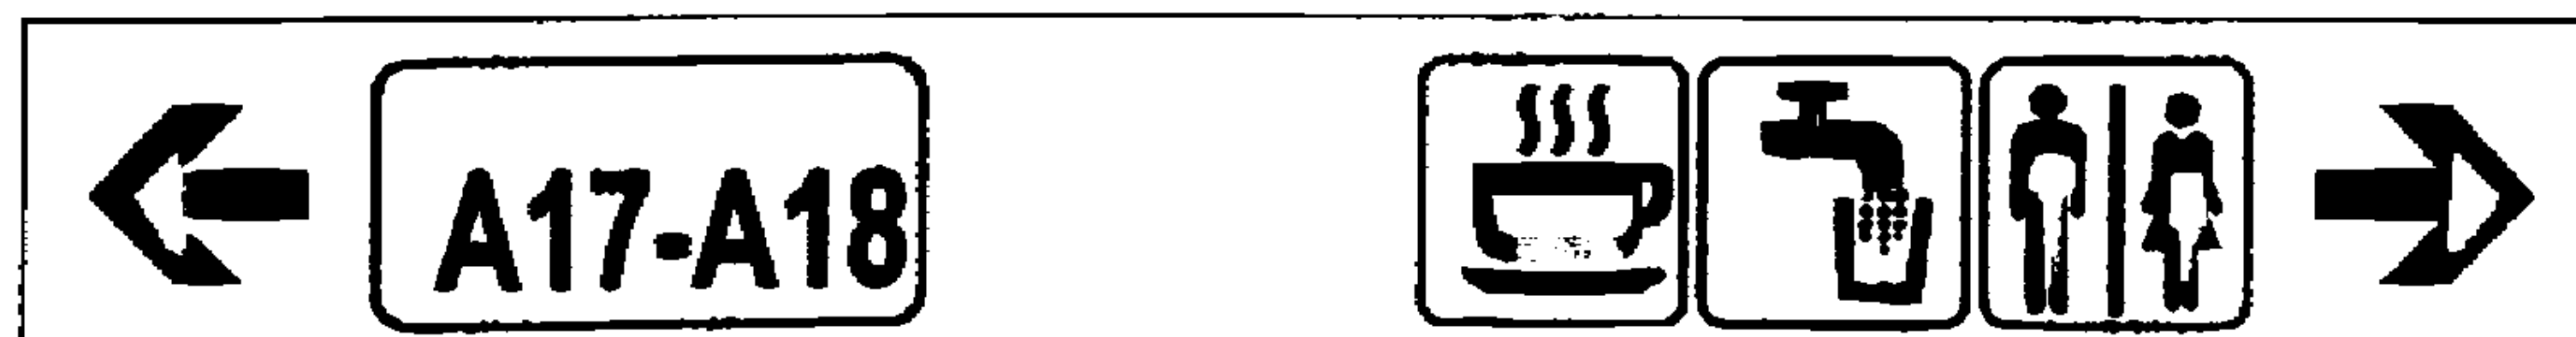

1F-Y009
2400*325*160


单面




1F-Y011
三角灯箱 325*325*2




1F-Y013
三角灯箱 325*325*2

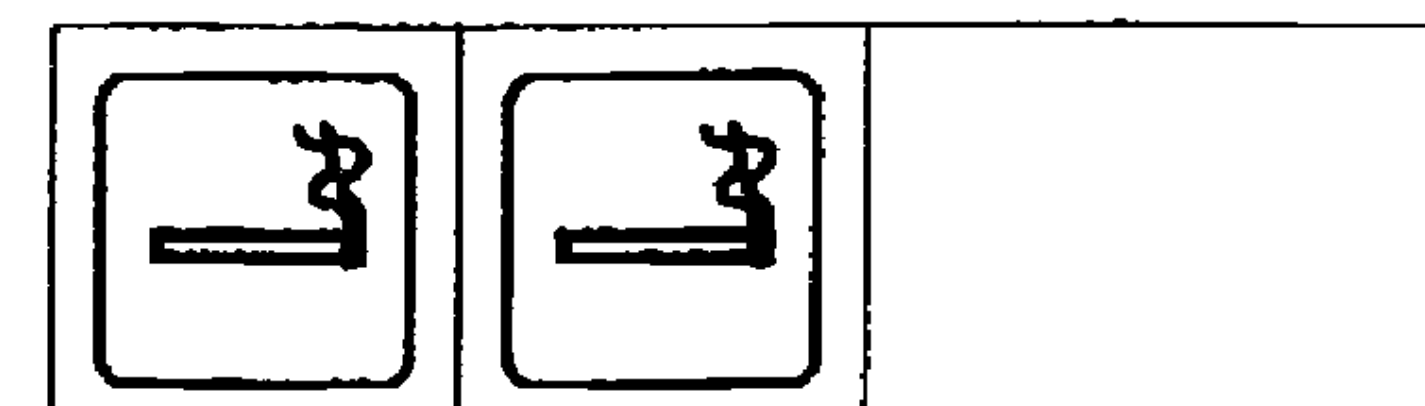



1F-YJ001
三角灯箱 325*325*2

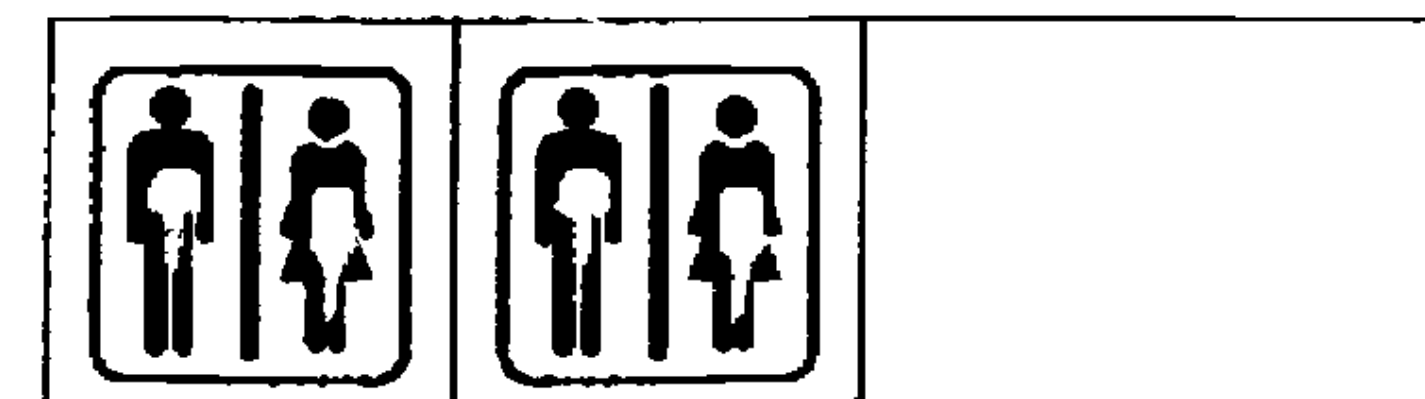



1F-YJ003
三角灯箱 325*325*2

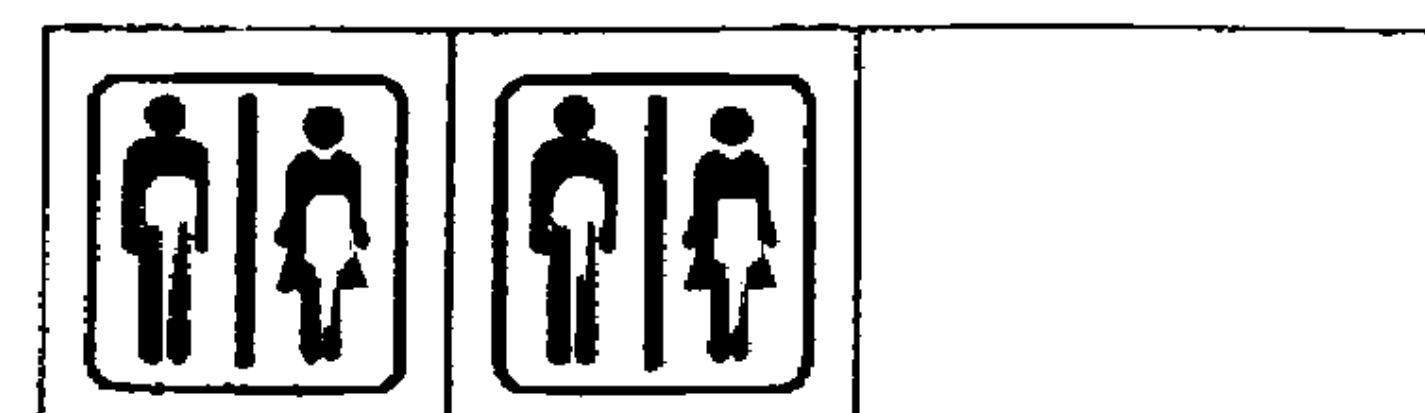

1F-Y002
2400*325*160
英文压缩70%

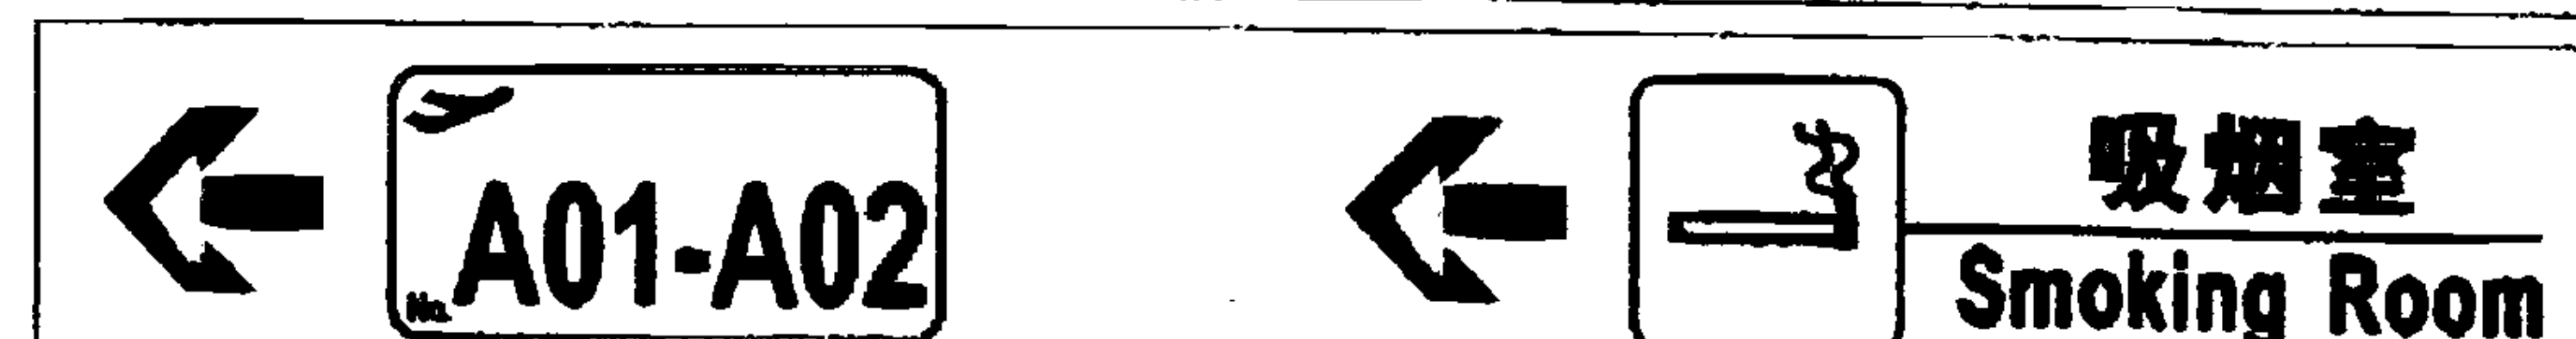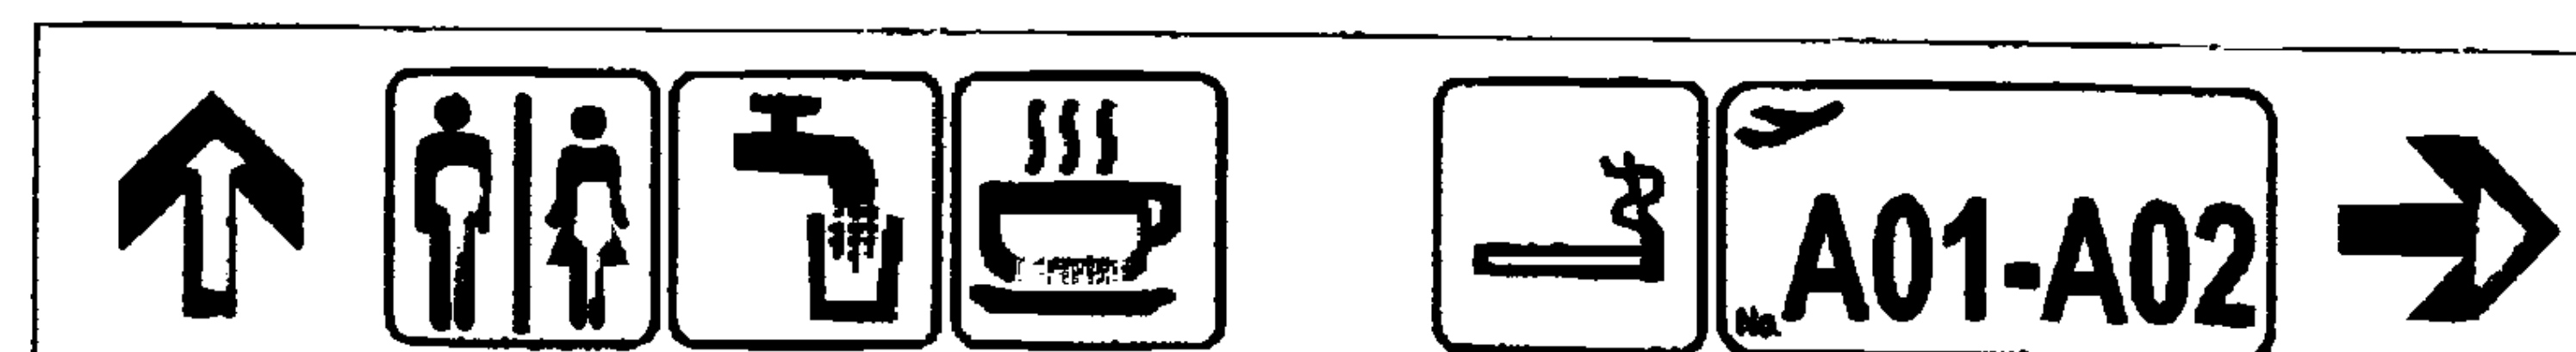

1F-Y004
2400*325*160

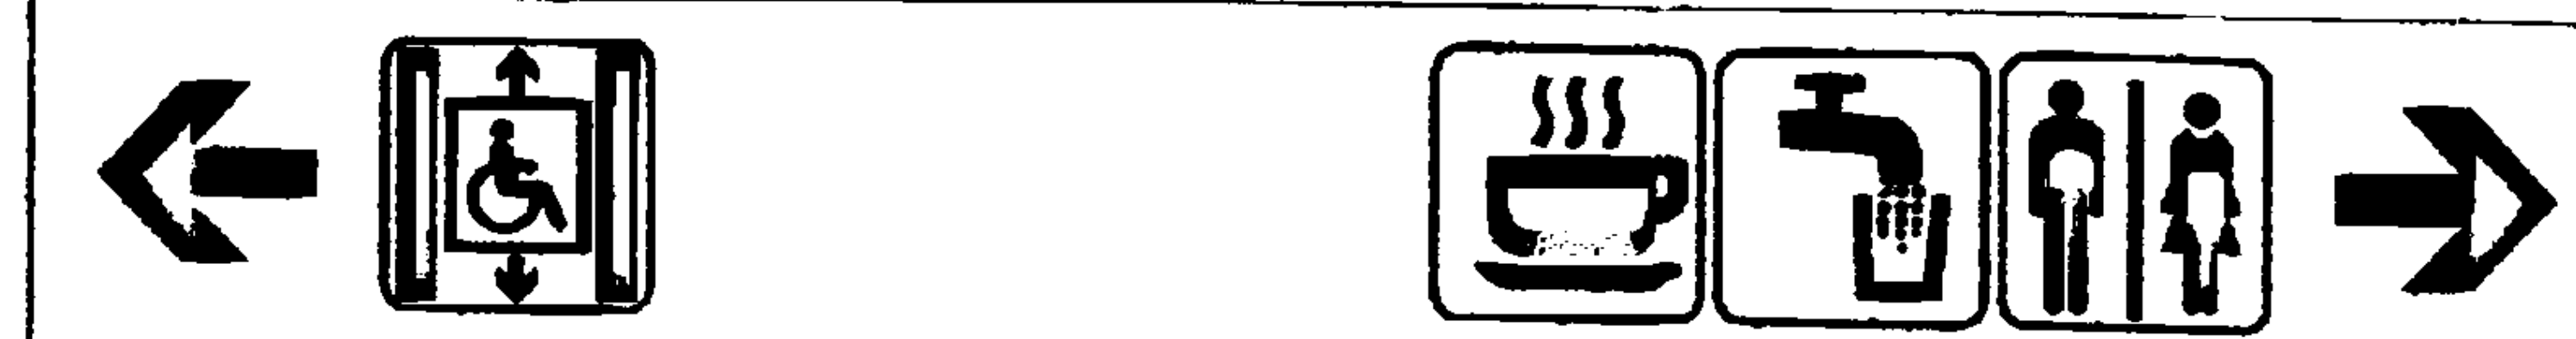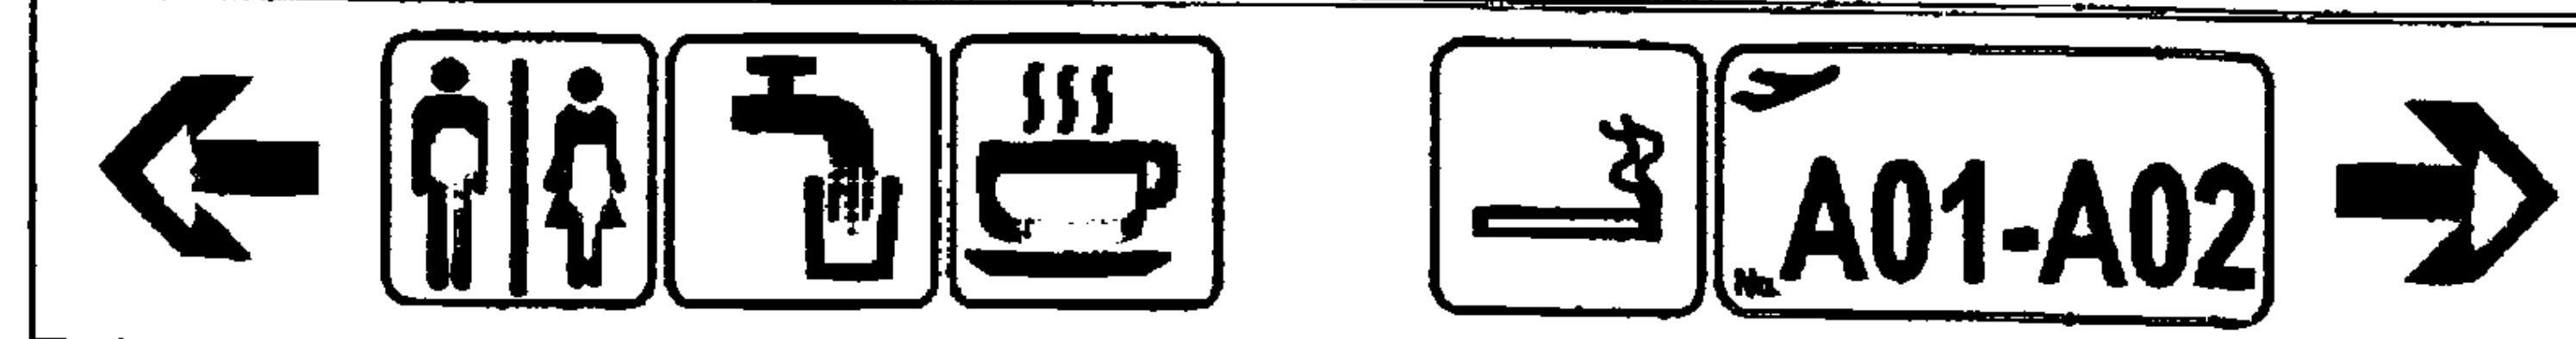

1F-Y010
2400*325*160


单面



1F-Y012
三角灯箱 325*325*2



1F-Y014
三角灯箱 325*325*2

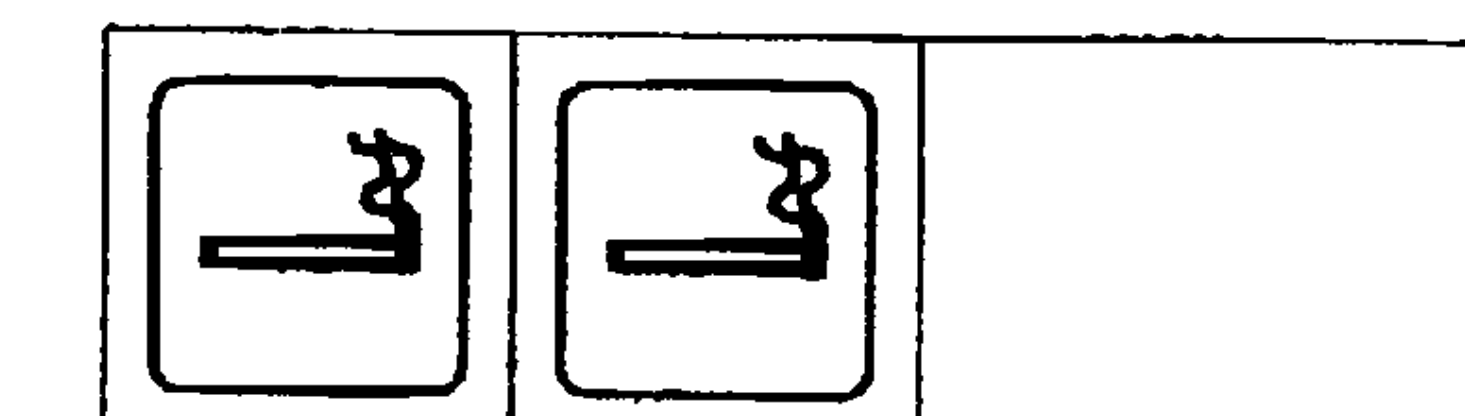

1F-YJ002
三角灯箱 325*325*2



1F-YJ004
三角灯箱 325*325*2



竣工图	
北京华美装饰工程有限公司	
制 图 人	杨新
审 核 人	胡晓
技术负责人	代红新
2004年 7 月 30 日	

工程名称: 北京首都机场一号航站楼改造

北京建筑设计研究院

北京华城建设监理有限责任公司

首都机场扩建工程指挥部

北京华美装饰工程有限公司

图纸名称: 引导标识工程面板制作施工图

1F-出口01
8400*400*160

内容待定

1F-出口02
8400*400*160

7



7

1F-出口03
8400*400*160

内容待定

1F-出口04
8400*400*160

5



5

1F-出口05
8400*400*160

内容待定

1F-出口06
8400*400*160

3



3

1F-出口07
8400*400*160

内容待定

1F-出口08
8400*400*160

1



1

1F-出口09
8400*400*160

内容待定

1F-大件行李提取
8130*500*160

大件行李提取
Oversized Baggage Claim

1F-行李查询
3885*500*160

行李查询
Baggage Inquiries

1F-特设国际航班售票
8140*800*160

转乘国际航班办票
Check-in for International Transfers

竣工图	
北京华美装饰工程有限公司	
制 图 人	杨 琳
审 核 人	杨 琳
技术负责人	代 新
2004年 7月 30日	

工程名称：北京首都机场一号航站楼改造

北京建筑设计研究院

北京华城建设监理有限责任公司

首都机场扩建工程指挥部

北京华美装饰工程有限公司

图纸名称：引导标识工程面板制作施工图

2F-001
8400*400*160

2 ↑  1号航站楼国内出发
Terminal 1 Domestic Departures 2

2 ↑  出口
Exit 2

2F-002
8400*400*160

4 ↑  1号航站楼国内出发
Terminal 1 Domestic Departures 4

4 ↑  出口
Exit 4

2F-003
8400*400*160

6 ↑  1号航站楼国内出发
Terminal 1 Domestic Departures 6

6 ↑  出口
Exit 6

2F-004
8400*400*160

8 ↑  1号航站楼国内出发
Terminal 1 Domestic Departures 8

8 ↑  出口
Exit 8

竣工图	
北京华美装饰工程有限公司	
制 图 人	杨 辉
审 核 人	胡 辉
技术负责人	王 磊
2006 年 7 月 30 日	

工程名称：北京首都机场一号航站楼改造

北京建筑设计研究院

北京华城建设监理有限责任公司

首都机场扩建工程指挥部


北京华美装饰工程有限公司

图纸名称：引导标识工程面板制作施工图


2F-005
4920*800*160




2F-006
4920*800*160

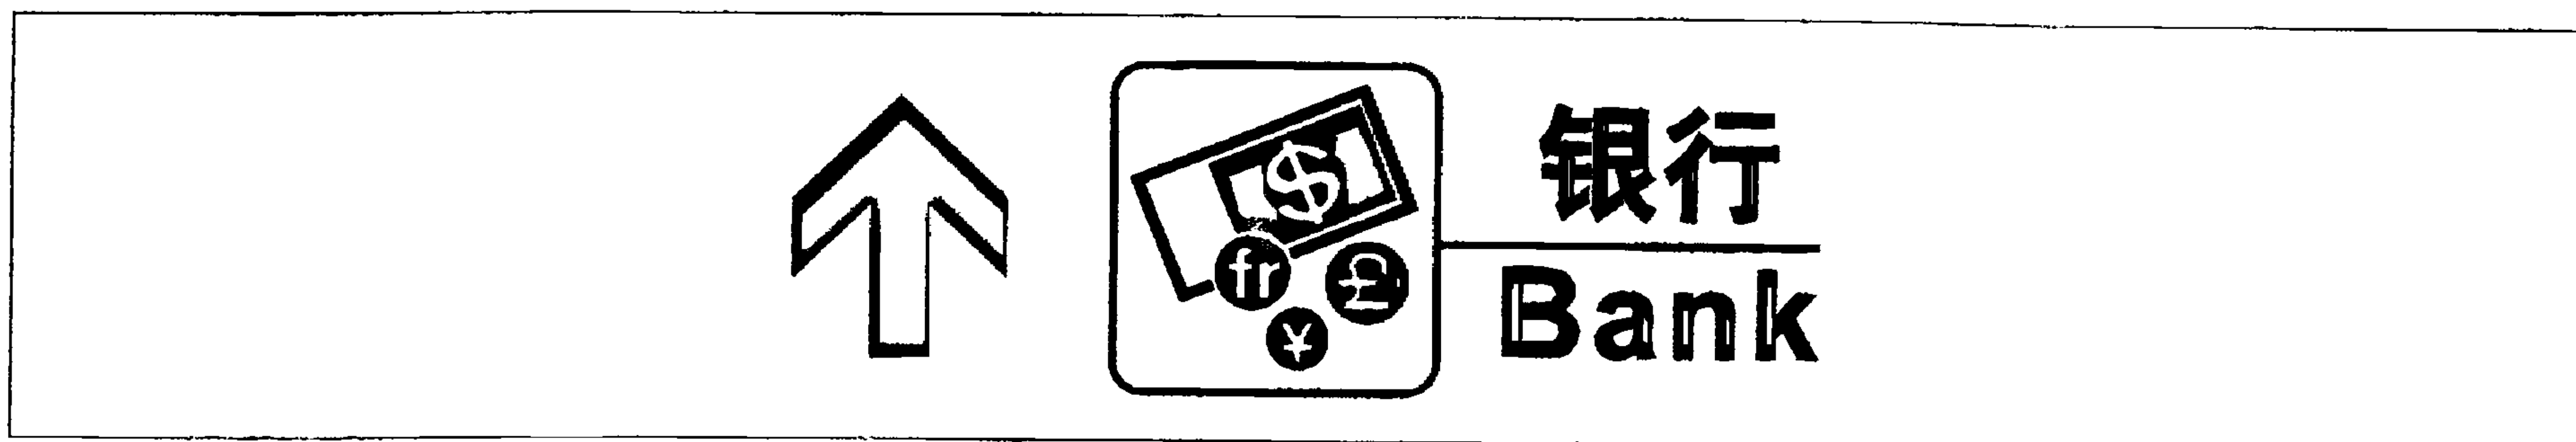


2F-007
3300*325*160
英文压缩60%

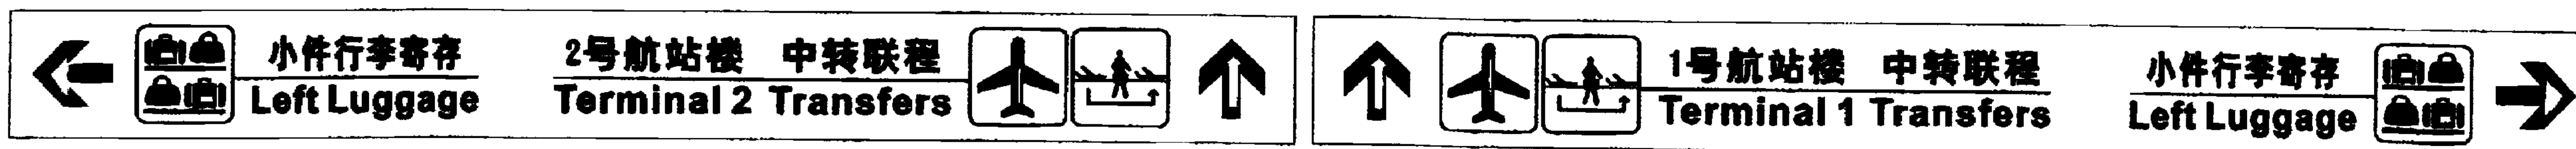


2F-008
3300*325*160

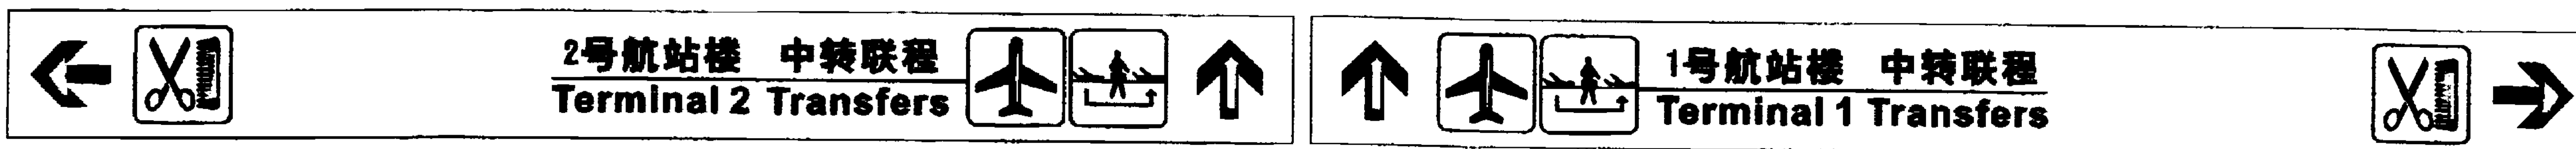

2F-009
3300*325*160
英文压缩90%

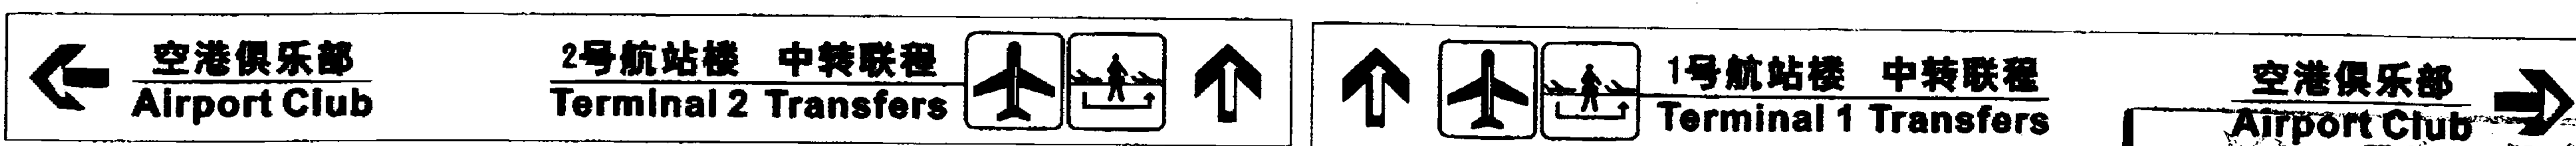

2F-010
3300*325*160

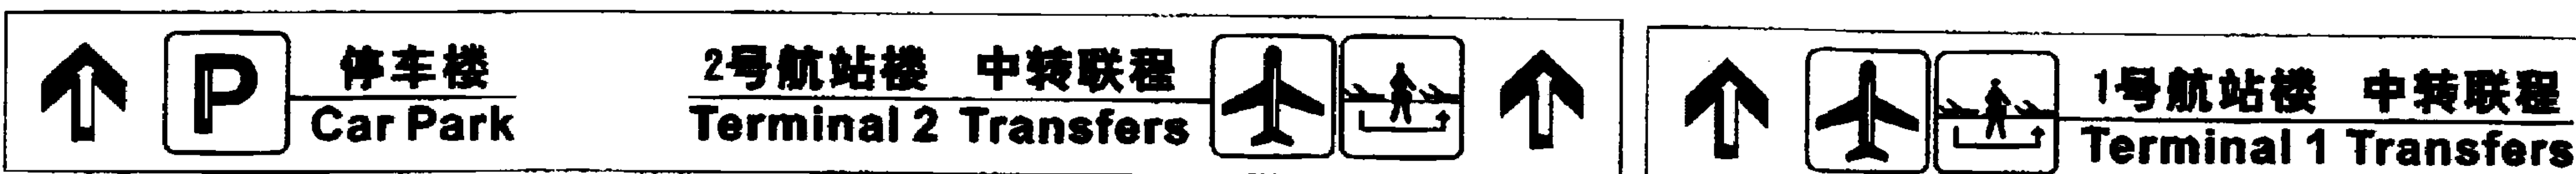

空港俱乐部 Airport Club		→
竣工图		
1号航站楼 Car Park for T1	P	↑
审核人	根峰	
技术负责人	侯红新	
2006年 7月 30日		

工程名称: 北京首都机场一号航站楼改造

北京建筑设计研究院

北京华城建设监理有限责任公司

首都机场扩建工程指挥部

北京华美装饰工程有限公司

图纸名称: 引导标识工程面板制作施工图