

档案馆代号:

城市 建设 档案

名 称: 北京首都机场 1 号航站楼改造

C-1-2 段

案卷题名: 建筑装饰竣工图

编制单位: 北京城建集团有限责任公司

技术主管: 

编制日期: 自 年 月 日起至 2004 年 8 月 17 日止

保管期限: 密 级:

档 号: 缩微号:

共 4 册 第 1 册

工程资料卷内目录

工程名称 北京首都机场1号航站楼改造C-1-2段						
序号	工程资料题名	原编号	编制单位	编制日期	页次	备注
1	图纸封面		北京城建集团 有限责任公司	2004年8月17日	1	
2	图纸目录		北京城建集团 有限责任公司	2004年8月17日	2	
3	图纸目录		北京城建集团 有限责任公司	2004年8月17日	3	
4	设计说明		北京城建集团 有限责任公司	2004年8月17日	4	
5	材料做法表	1	北京城建集团 有限责任公司	2004年8月17日	5	
6	二层组合平面图	2	北京城建集团 有限责任公司	2004年8月17日	6	
7	三层组合平面图	3	北京城建集团 有限责任公司	2004年8月17日	7	
8	二层组合平面图	4	北京城建集团 有限责任公司	2004年8月17日	8	
9	三层组合吊顶平面图	5	北京城建集团 有限责任公司	2004年8月17日	9	
10	二层C-1-2-E区商业区地 面铺装图	6	北京城建集团 有限责任公司	2004年8月17日	10	
11	二层C-1-2-E区商业区天 花布置图	7	北京城建集团 有限责任公司	2004年8月17日	11	
12	二层C-1-2-E区商业区立 面索引图	8	北京城建集团 有限责任公司	2004年8月17日	12	
13	二层C-1-2-E区商业区A 、B立面图	9	北京城建集团 有限责任公司	2004年8月17日	13	
14	二层C-1-2-E区商业区C 、C-1、D-2立面图	10	北京城建集团 有限责任公司	2004年8月17日	14	
15	二层C-1-2-E区商业区 D-3至D-5区展开立面图	11	北京城建集团 有限责任公司	2004年8月17日	15	
16	二层C-1-2-E区商业区E 、F、M、N立面图	12	北京城建集团 有限责任公司	2004年8月17日	16	
17	二层C-1-2-E区商业区G 、O、P立面图	13	北京城建集团 有限责任公司	2004年8月17日	17	
18	二层C-1-2-E区商业区H 、Q、R立面图	14	北京城建集团 有限责任公司	2004年8月17日	18	
19	二层C-1-2-E区商业区I 、J、K、L立面图	15	北京城建集团 有限责任公司	2004年8月17日	19	
20	二层C-1-2-H区出港办票 大厅地面铺装图	16	北京城建集团 有限责任公司	2004年8月17日	20	
21	二层C-1-2-H区出港办票 大厅天花布置图	17	北京城建集团 有限责任公司	2004年8月17日	21	
22	二层C-1-2-H区出港办票 大厅天花布置图	18	北京城建集团 有限责任公司	2004年8月17日	22	
23	二层C-1-2-H区出港办票 大厅办票柜台顶面图	19	北京城建集团 有限责任公司	2004年8月17日	23	
24	二层C-1-2-H区出港办票 大厅A-1立面图	20	北京城建集团 有限责任公司	2004年8月17日	24	
25	二层C-1-2-H区出港办票 大厅A-2立面图	21	北京城建集团 有限责任公司	2004年8月17日	25	

工程资料卷内目录

[illegible]

北京首都机场1号航站楼改造工程

C-1-2合同段装饰施工图



北京城建集团有限责任公司

BEIJING URBAN CONSTRUCTION GROUP CO., LTD.

竣工图	
北京城建集团有限责任公司	
编制人	张毅毅
审核人	李 明
技术负责人	李 明
2008年 8 月 17 日	

图 纸 目 录

序号	图号	图 名	备 注	序号	图号	图 名	备 注

竣 工 图

北京城建集团有限责任公司
制图人 张静波
审核人 李 刚
技术负责人 李 刚
2009年 8 月 17 日



北京城建集团有限责任公司
BEIJING URBAN CONSTRUCTION GROUP CO., LTD.

审定
Approved By
审核
Checked By

设计
Designer

制图
Draftsman

校核
Corrector

工程名称
Project Name

工程号
Project No.

首都机场1号航站楼

图幅名称
Title

图幅目录
SHEET No.

日期
Date

2

图 纸 目 录

日期 Date

甲方签字 Approved By Owner

序号	图号	图 名	备 注	序号	图号	图 名	备 注
59	55	二层C-1-2-2西休息大厅B立面图		88	84	金属幕墙变形缝节点	地面变形缝节点
60	56	柱子详图 (1)		89	85	幕墙节点详图 (1)	
61	57	柱子详图 (2)		90	86	幕墙节点详图 (2)	
62	58	柱子详图 (3)		91	87	幕墙节点详图 (3)	
63	59	柱子详图 (4)		92	88	幕墙节点详图 (4)	
64	60	柱子详图 (5)		93	89	幕墙节点详图 (5)	
65	61	在平面的大窗节点图		94	90	幕墙节点详图 (6)	
66	62	地面、柱面、窗框节点详图		95	91	幕墙节点详图 (7)	
67	63	窗框节点详图 窗框与窗框节点图		96	92	幕墙节点详图 (8)	
68	64	千思板节点详图		97	93	幕墙节点详图 (9)	
69	65	石膏板、玻璃幕墙与窗框节点详图		98	94	柱子详图 (6)	
70	66	休息大厅、玻璃幕墙节点详图		99	95	二层C-1-2-2西休息大厅B立面图	
71	67	幕墙节点详图 幕墙与窗框节点图		100	96	幕墙节点详图	
72	68	窗框、千思板、石膏板、窗框节点详图		101	97	幕墙节点详图	
73	69	窗框节点详图 石膏板与窗框节点图		102	98	二层C-1-2-2西休息大厅B立面图	
74	70	休息大厅、商业区暖气罩立面图		103	99		

竣工图

北京城建集团有限责任公司

编制人 杨晓东

审核人 李 明

技术负责人 李 明

2014年 2月 17日



北京城建集团有限责任公司
BEIJING URBAN CONSTRUCTION GROUP CO., LTD.

审定

Approved By

审核

Checked By

设计

Designer

设计

Designer

主绘人

Chief Designer

主绘人

Chief Designer

制图

Draftsman

制图

Draftsman

工程名称

Project Name

工程名称

Project Name

首都机场1号航站楼

图名

Title

图名

Title

图号

Sheet No.

图号

Sheet No.

日期

Date

日期

Date

3

共 页 第 页

设计说明

一:概况


二:设计依据

1. 甲方提供的《招标文件》
2. 甲方设计交底及中国建筑北京设计研究院的土建施工图纸。
3. 设计规范参见《招标文件》中所列规范。

三:有关说明

1. 装修设计图纸施工前必须复核建筑结构设备尺寸是否矛盾、经确认无误后方可进行装修施工。

2. 吊顶板封闭尽可能在设备试运行和管道试压后进行。
3. 所有材料按照已选定的样板施工,选材要确保样、货一致,要确定色差标准,以保证设计效果。
4. 铝板吊顶及千思板、铝板墙面按生产厂家的详细产品介绍、施工要点说明及工程做法施工。参照执行。
5. 各种插座、开关、风口、消防烟感、喷淋等设备的位置尺寸,请参见其它专业施工图。
6. 所有装修材料必须为环保材料,须有环保部门的检测达标证书。
7. 本工程设计图纸所注尺寸单位均为毫米mm,标高为米m。

竣工图	
北京城建集团有限责任公司	
设计人	张致新
审核人	李刚
设计日期	2007年8月17日



北京港源建筑装饰工程有限公司
BEIJING GANGYUAN ARCHITECTURAL DECORATION ENGINEERING CO., LTD.

审定 Approved By	李刚	主持人 Chief Designer	李峰	制图 Draftsman	马国华	工程名称 Project Name	首都机场T3航站楼	图签名称 Title	设计说明
审核 Checked By		设计 Designer		校对 Corrector	李刚	工程号 Project No.		编号 SHEET No.	00
								日期 Date	4

日期 Date

甲方签字 Approved By

材料做法表

分项名称	部位名称	材料品牌 基本做法	名称	名称	基本做法

竣工图	
北京城建集团工程有限公司	设计人: 张强
审核人: 李刚	日期: 2007.7.17
设计人: 李刚	日期: 2007.7.17



北京港源建筑装饰工程有限公司
BEIJING GANGYUAN ARCHITECTURAL DECORATION ENGINEERING CO., LTD.

审定
Approved By
审核
Checked By

设计
Designer

主理人
Chief Designer

校对
Checker

制图
Draftsman

工程名称
Project Name
工程编号
Project No.

首都机场1号航站楼

图名
Title

材料做法表

图号
Sheet No.


01

日期
Date

5

日期 Date

甲方签字 Approved By 0

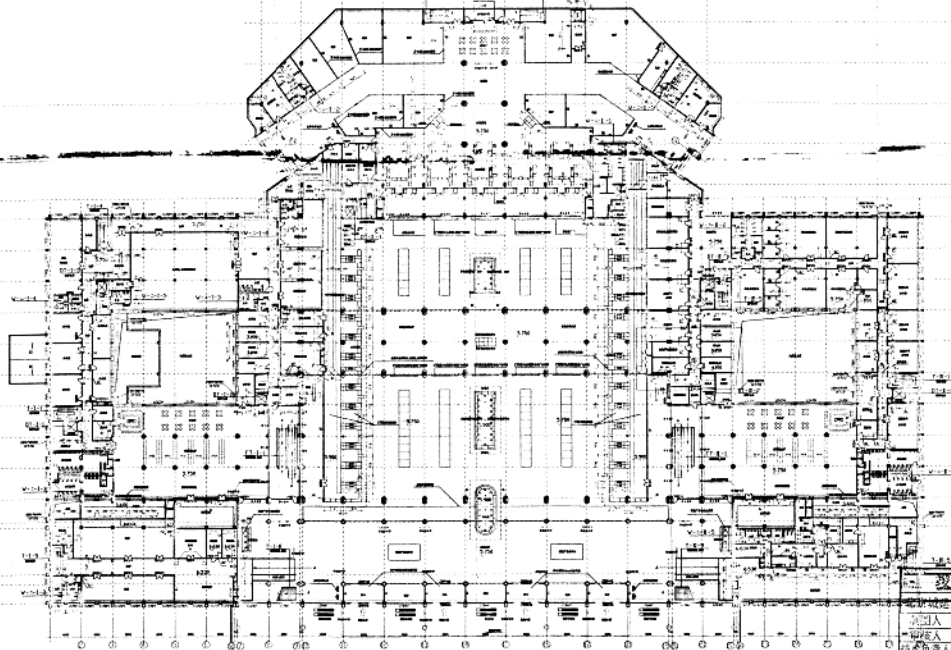

二层组合平面图
1:400



北京城建集团有限责任公司
BEIJING URBAN CONSTRUCTION GROUP CO., LTD.

审定
审核
Checked By

王浩

主持人
Chief Designer
设计
Designer

李博

制图
Draftsman
校对
Corrector

王浩

工程名称
Project Name
工程号
Project No.

首都机场1号航站楼

图纸名称
Title
图号
Sheet No.


02

日期
Date

6

设计人		王浩
审核人		李博
批准人		王浩
日期		2004年2月17日

二层组合平面图

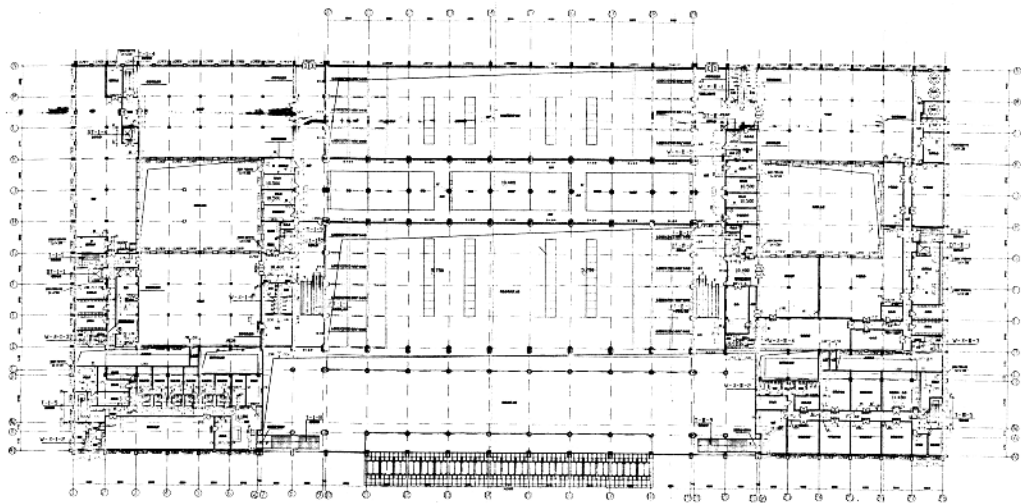

三层组合平面图

1:450

竣工图

北京城建集团有限责任公司

设计人 张路

审核人 张路

专业负责人 张路

2004年1月17日




北京城建集团有限责任公司
BEIJING URBAN CONSTRUCTION GROUP CO., LTD.

审定 Approved By	设计人 Chief Designer	制图 Draftsman	工程名称 Project Name	图纸名称 Sheet Name	
审核 Checked By	设计 Designer	校对 Corrector	工程号 Project No.	图号 Sheet No.	日期 Date
				03	

日期 Date

甲方签字 Approved By Owner

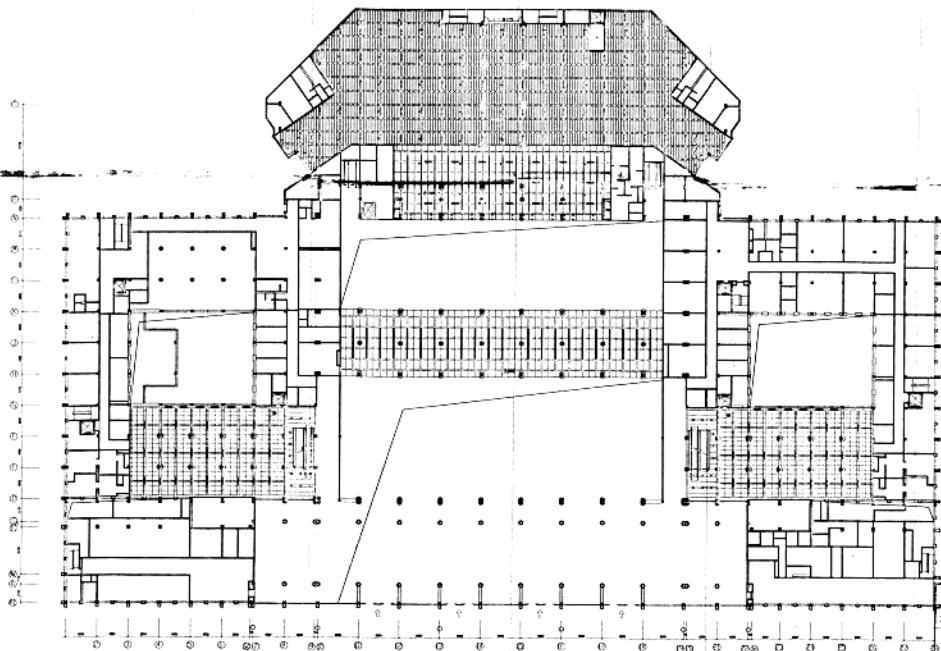

二层组合吊顶平面图
1:450

竣工图	
设计人	张进
审核人	李
技术负责人	李
2004年2月17日	



北京城建集团有限责任公司
BEIJING URBAN CONSTRUCTION GROUP CO., LTD.

审定
Checked By

李进和

主持人
Chief Designer

设计
Designer

李进

制图
Draftsman

李进

校对
Corrector

李进

工程名称
Project Name

首都机场1号航站楼

图名
Title

二层组合吊顶平面图


图号
SHEET No.

04

日期
Date

8

共 页 第 页

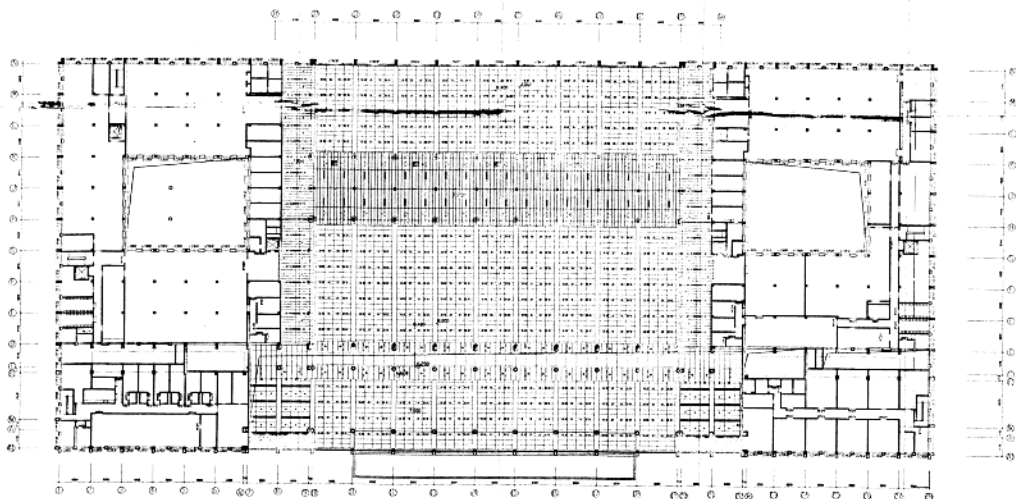

三层组合吊顶平面图

1:450

竣工图

北京城建集团有限责任公司

编制人 张连斌

审核人 李 强

技术负责人 李 强

2004年8月17日



北京城建集团有限责任公司

BEIJING URBAN CONSTRUCTION GROUP CO., LTD.

审定

Approved By

审核

Checked By

主持人

Chief Designer

设计

Designer

制图

Draftsman

校对

Corrector

工程名称

Project Name

工程号

Project No.

首都机场1号航站楼

图签名称

Title

图号

SHEET No.


三层组合吊顶平面图

05

日期

Date

9

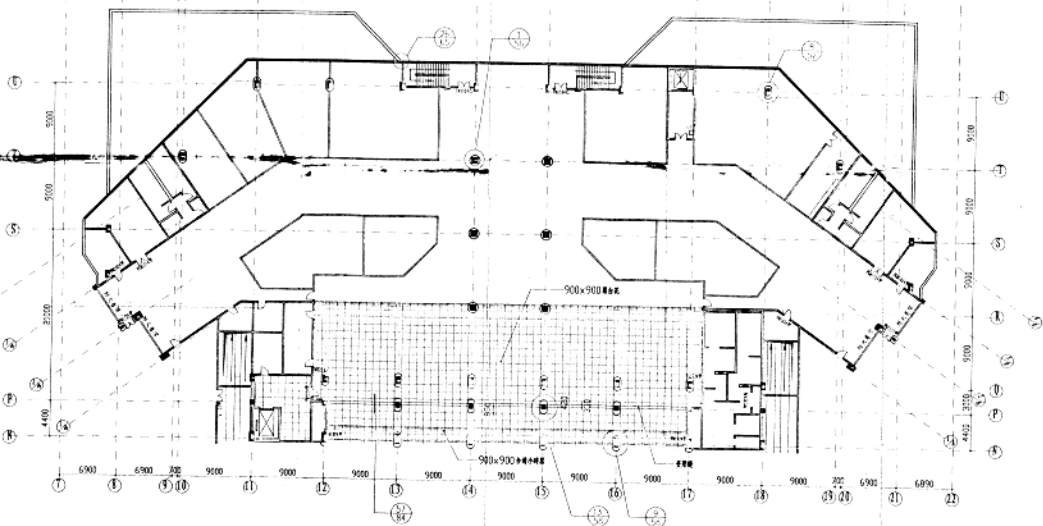

二层C-1-2-E区商业区地面铺装图

1:250

竣工图

北京城建集团有限责任公司

编制人 张铁松

审核人 李 强

设计人 李 强

2008年1月12日



北京城建集团有限责任公司

BEIJING URBAN CONSTRUCTION GROUP CO., LTD.

审定
Approved By
审核
Checked By

主理人
Chief Designer
设计
Designer

制图
Draftsman
校核
Director

工程名称
Project Name
工程号
Project No.

首都机场1号航站楼

图纸名称
Title


二层C-1-2-E区商业区地面铺装图

图号
Sheet No.

06

日期
Date

10

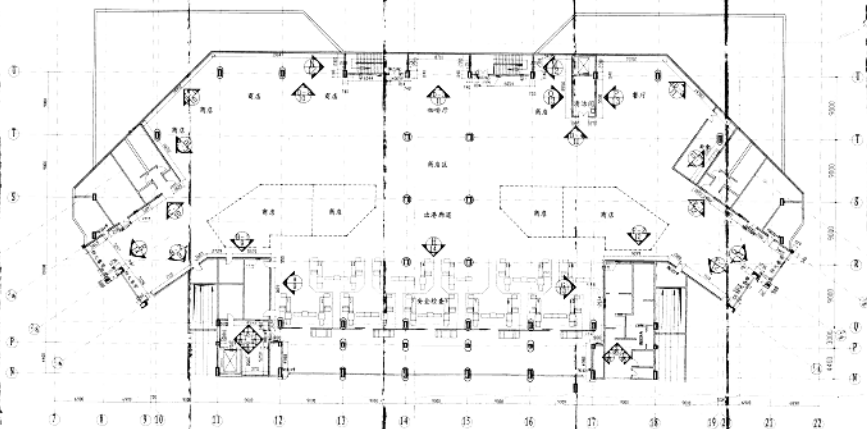

二层1-2-E区商业区立面索引图
1:150



北京城建集团有限责任公司
BEIJING URBAN CONSTRUCTION GROUP CO., LTD

审定
Approved By

审核
Checked By

主持人
Chief Designer

设计
Designer

制图
Draftsman

校对
Corrector

工程名称
Project Name

工程号
Project No.

酒店机场1号航站楼

图纸名称
Title

图号
SHEET No.

08


日期
Date

17




二层C-1-2-E区商业区立面索引图

共 页 第 页

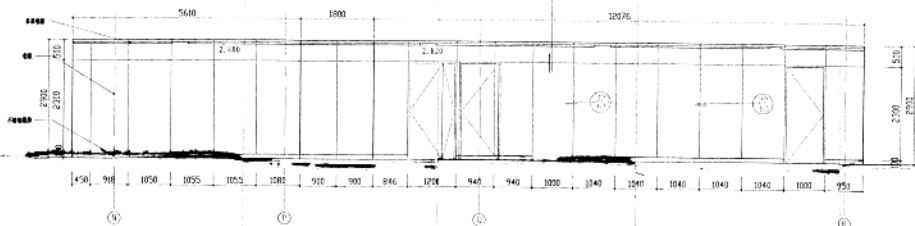

二层C-1-2-E区商业区A展开立面图

1:50

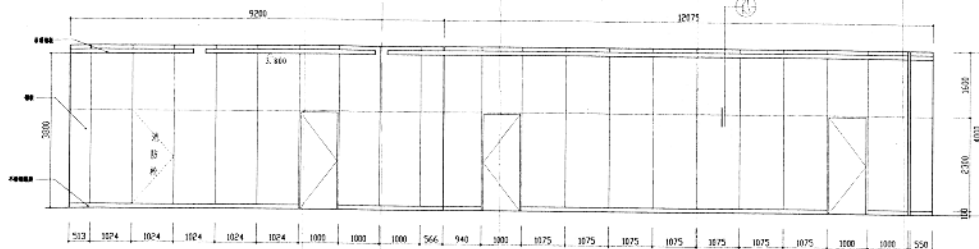

B-1

B-2

二层C-1-2-E区商业区B-1、B-2区展开立面图

1:50


竣工图

北京城建集团有限责任公司	设计人	张建新
	审核人	李
	技术负责人	李
	日期	2012年8月17日



北京城建集团有限责任公司
BEIJING URBAN CONSTRUCTION GROUP CO., LTD.

审定 Approved By	主设计人 Chief Designer	制图 Draftsman	工程名称 Project Name	图签名称 Title	二层C-1-2-E区商业区A、B立面图
审核 Checked By	设计 Designer	校对 Corrector	工程号 Project No.	图号 Sheet No.	09
				日期 Date	13

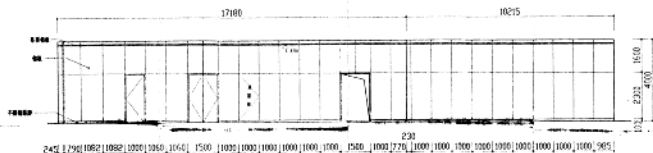


C-1

C-2

二层C-1-2-E区商业区C-1、C-2立面图

1:100

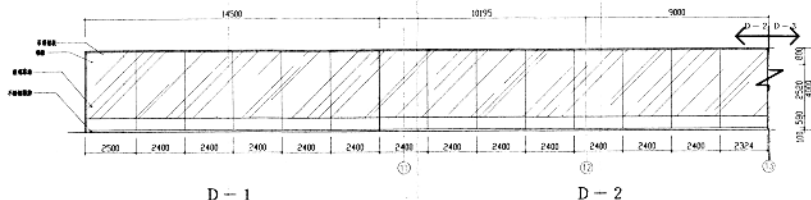

D-1

D-2

二层C-1-2-E区商业区D-1、D-2区展开立面图

1:100

竣工图

北京城建集团有限责任公司

项目负责人 孙建新

审核人 董 明

技术负责人 董 明

2004年02月17日



北京城建集团有限责任公司

BEIJING URBAN CONSTRUCTION GROUP CO., LTD.

审定

Approved By

审核

Checked By

主理人

Chief Designer

设计

Designer

制图

Draftsman

校对

Corrector

工程名称

Project Name

工程号

Project No.

首都机场1号航站楼

图名名称

Title

图号

SHEET No.

二层C-1-2-E区

商业区C、D-1、D-2立面图

日期

Date

14

14

共 页

第 页