

首都机场1号航站楼标识调整方案

竣工图	
北京华美装饰工程有限公司	
设计人	张瑞
审核人	张瑞
技术负责人	代立新
2016年 9 月 26 日	



深圳市西利标识设计制作有限公司
SHENZHEN XILI SIGN DESIGN & MANUFACTURING CO., LTD.

首都机场1号航站楼标识调整方案

1F 发光标识类

竣工图	
北京华美装饰工程有限公司	
制 图 人	张德军
审 核 人	张德军
技术负责人	张德军
2004年 9 月 20 日	

▲ 1F-001
2900*325*160
正面



行李提取
Baggage Claim

2号航站楼国内摆渡车
Bus to Terminal 2 Dom



反面

索尼灰色铝面

▲ 1F-013
2400*325*160
正面



转乘国际航班
International Transfers

反面



A01-A18

▲ 1F-002
2900*325*160
正面



2号航站楼国内摆渡车
Bus to Terminal 2 Dom

行李提取
Baggage Claim



反面

索尼灰色铝面

竣工图	
北京华美装饰工程有限公司	
制图人	胡晓
审核人	胡晓
技术负责人	代立新
2014年 9 月 20 日	

Job No.	Drawing Status	Design	Design No.	Project
		VICOTER		BJJC-20040720
		Drawn		Drawing No.
		VICOTER		BJJC-001



深圳西利标识
SHENZHEN XILI SIGN

▲ 1F-014
2900*325*160 正面

转乘国际航班
International Transfers



反面



No.

A01-A18

▲ 1F-003
1800*325*160 正面

转乘国内航班
Domestic Transfers



索尼灰色铝面

▲ 正面



2号航站楼国内摆渡车
Bus to Terminal 2 Dom

▲ 1F-004-1
1800*325*160

反面



No.

A01-A18



竣工图

北京华美装饰工程有限公司

制 图 人 张 伟 强

审 核 人 胡 晓 东

技术负责人 孙 伟 强

2016 年 9 月 20 日

Job No.

Order Ref.

Design

VICOTER

Draw

VICOTER

Design Ref.



深圳西利标识
SHENZHEN XILI SIGN

Project

BJJC-20040720

Drawing No.

BJJC-002

1F-004-4
2400*410*160

正面



1号航站楼
Terminal 1

反面

索尼灰色铝板

1F-005
1250*325*160

正面

贵宾休息室
VIP Lounge



反面



贵宾休息室
VIP Lounge

1F-005-1
2400*325*160



行李提取
Baggage Claim

中转联程
Transfers



1F-005-4
3300*410*160



行李提取
Baggage Claim

中转联程
Transfers



竣工图

北京华美装饰工程有限公司

制 图 人 张海燕

审 核 人 姚建康

技术负责人 仝仁新

2016年9月20日

Job No.	Design Input	Design	Design Unit	Project
1		VICOTER	SHENZHEN XILI SIGN	BJJC-20040720
		Drawn		Drawing No.
		VICOTER		BJJC-003



深圳西利标识
SHENZHEN XILI SIGN


▲ 1F-007
1800*325*160



▲ 1F-009
3500*325*160



▲ 1F-010
2900*325*160

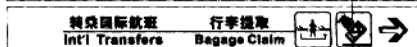


▲ 1F-015
2900*325*160



▲ 1F-018
2900*325*160



▲ 1F-018-1
2900*325*160
英文压缩60%

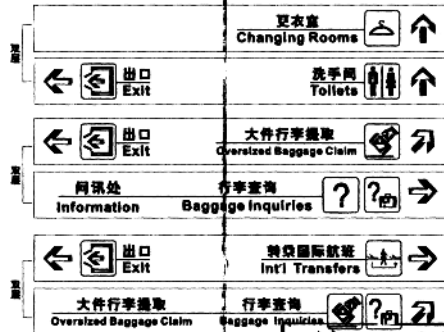

竣工图

北京华美装饰工程有限公司

制 图 人	张 强
审 核 人	胡 强
技术负责人	张 强
2004年 7 月 2 日	

Job Title	Drawing Scale	Design	Design Unit	Project
1		VICOTER	深圳西利标识 SHENZHEN XILI SIGN	BJJC-20040720
		Drawn	VICOTER	Drawing No.
				BJJC-004

1F-016
2900*325*160



2号航站楼国内摆渡车
Bus to Terminal 2 Dom

出口
Exit



出口
Exit

转场国际航班
Int'l Transfers



行李查询
Baggage Inquiries

大件行李提取
Over-sized Baggage Claim



1F-011
三角灯箱 611x121x2



1F-012
三角灯箱 611x121x2



1F-D5001
2000*520*160

1F-D5002
2000*520*160

1F-D5003
2000*520*160

1F-D5004
2000*520*160

1F-D5005
2000*520*160

1F-D5006
2000*520*160

23

22

21

20

19


18

竣工图

北京华美装饰工程有限公司

Job Title 1	Drawing Status	Design VICOTER Drawn VICOTER	Design Unit  深圳西利标识 SHENZHEN XILI SIGN	Project BJJC-20040720 Drawing No. BJJC-005	制 图 人 张瑞华 审 核 人 胡建 技术负责人 吴红新 2004年 9月 20日
--------------------	----------------	---------------------------------------	---	---	--


1F-019
三角灯箱 120*120*4

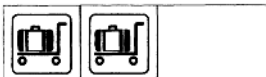


1F-020
三角灯箱 120*120*4




▲ 1F-027
2900*325*160

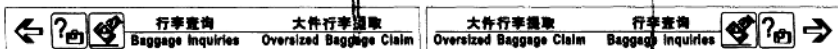


▲ 1F-028
2900*325*160

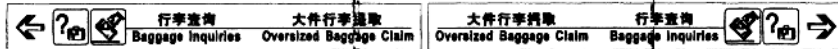

▲ 1F-29
2400*325*160

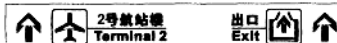

1F-30
2400*325*160

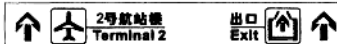

1F-031
三角灯箱 120*120*4



1F-032
三角灯箱 120*120*4



竣工图

北京华美装饰工程有限公司

制 图 人	张 强
审 核 人	张 强
技术负责人	张 强

2004年9月20日


Job No.	Drawing Name	Design	Developer	Project
1		VICOTER		BJJC-20040720
		Drawn		Drawing No.
		VICOTER		BJJC-006




深圳西利标识
SHENZHEN XILI SIGN

▲ 1F-33
2900*325*160

正面

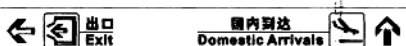


反面

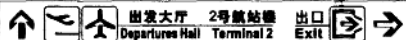

▲ 1F-33-1
2900*325*160

正面

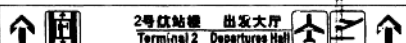


反面




▲ 1F-34-1
2900*325*160

正面

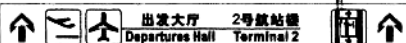

反面

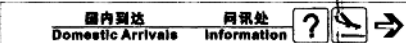

1F-005
三角灯箱 515*415*2



1F-005-1
三角灯箱 515*415*2



竣工图

北京华美装饰工程有限公司

制 图 人	张德军
审 核 人	陈 伟
技 术 负 责 人	陈 伟

2008年9月20日

2007/06

1

Drawing Name

Design

YICOTER

Drawn

YICOTER

Design



深圳西利标识
SHENZHEN XILI SIGN

Project

BJJC-20040720

Drawing No.

BJJC-007


1F-005-2
三角灯箱 320*420*2



1F-006
三角灯箱 320*420*2



1F-008-1
三角灯箱 320*420*2

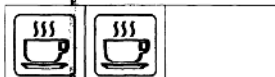


1F-008-2
三角灯箱 320*420*2



1F-007
三角灯箱 320*420*2



1F-006
三角灯箱 320*420*2

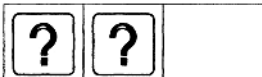

竣工图

北京华美装饰工程有限公司

制 图 人 张德立

审 核 人 张德立

技术负责人 代红新

2014年 9 月 20 日


Job No.
1


Order Status

Design
VICOTER
Drawn
VICOTER

Design Unit
深圳西利标识
SHENZHEN XILI SIGN

Project
BJJC-20040720
Drawing No.
BJJC-008

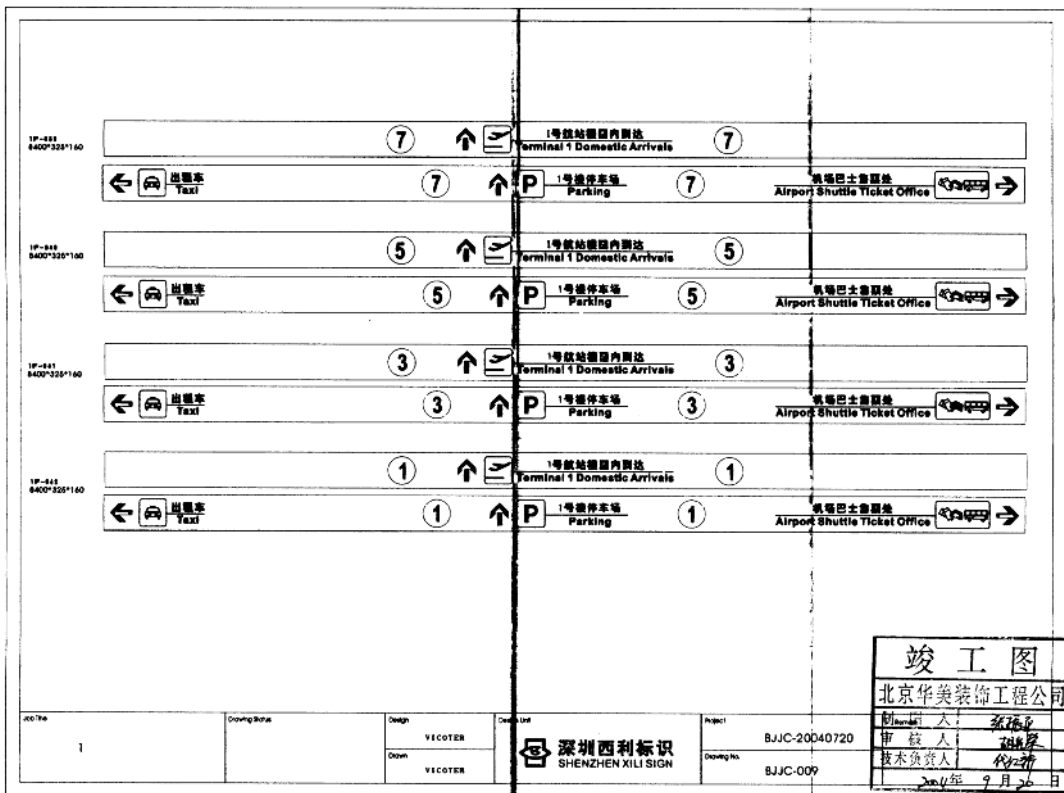


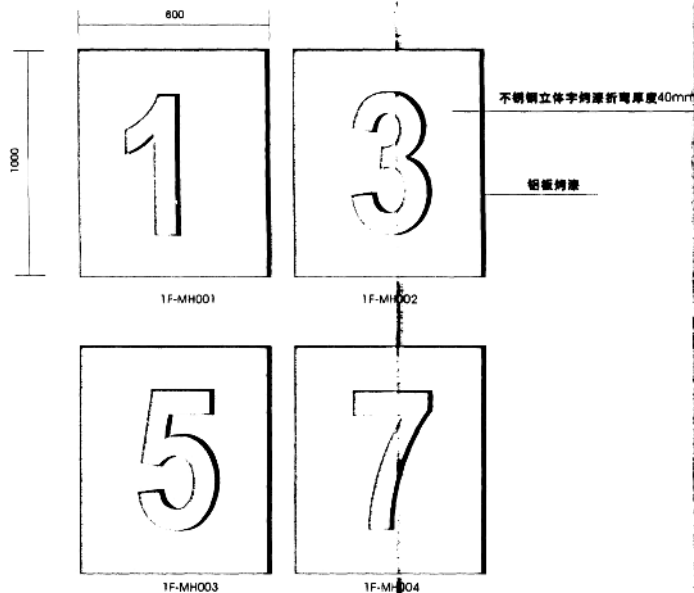

竣工图	
北京华天装饰工程有限公司	
审核人	张强
审核人	胡志华
技术负责人	代新
2006年9月20日	

Job Title	Drawing Date	Design	Design Unit	Project
1		VICOTER	深圳西利标识 SHENZHEN XILI SIGN	BJJC-20040720
		Drawn		Drawing No.
		VICOTER		BJJC-009


1F-043
三角牌灯 110*120*42

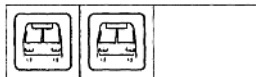


1F-044
三角牌灯 110*120*42



△ 1F-Y010-1
600*300
明装原求最佳式

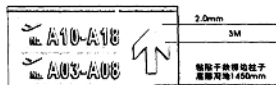

△ 1F-Y001-1
600*220
明装原求最佳式

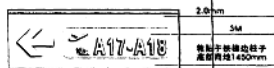

△ 1F-Y000-1
600*300
明装原求最佳式



△ 1F-Y002-1
600*220
明装原求最佳式



1F-Y011
三角牌灯 110*120*42




1F-Y012
三角牌灯 110*120*42



1F-Y013
三角牌灯 110*120*42




1F-Y014
三角牌灯 110*120*42

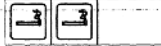

1F-YJ001
三角牌灯 110*120*42



1F-YJ002
三角牌灯 110*120*42

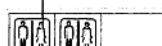

1F-YJ003
三角牌灯 110*120*42



1F-YJ004
三角牌灯 110*120*42



竣工图

北京华美装饰工程有限公司

Job No.	Drawing Name	Design	Drawn	Project
1		VICOTER		BJJC-20040720
		Design		Drawing No.
		VICOTER		BJJC-01D



深圳西利标识
SHENZHEN XILI SIGN

审核人	张华
审核人	张华
技术负责人	张华


2004年9月22日

1F-L001-1

600*360*8




2.0mm

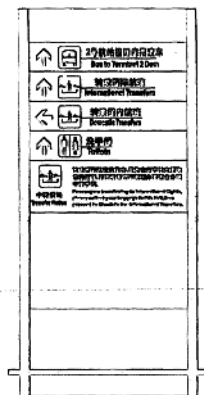

正面


1F-L001

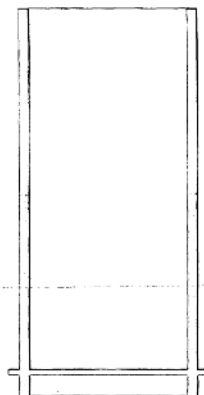


反面

100 Title	Drawing Status	Design	Design Unit	Project	BJJC-20040720	制 图 人 张德化
1		VICOTER	 深圳西利标识 SHENZHEN XILI SIGN	Drawing No.	BJJC-011	审 核 人 张德化
		VICOTER				技术负责人 张德化
						2004年9月20日

1F-1014-1
1200*4000

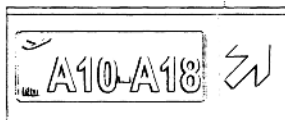

2.0mm
3M

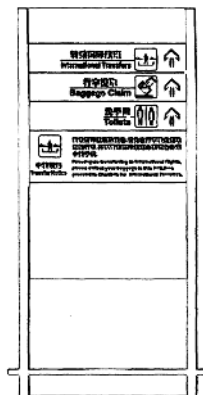

正面



反面


1F-1004

Job No.	Drawing Title	Design	Design Unit	Project	制 图 人
1		VICOTER	 深圳西利标识 SHENZHEN XILI SIGN	BJJC-20040720	审核人
		VICOTER			技术负责人
				Drawing No.	2004年8月21日
				BJJC-012	

2004年9月2日

↑ 到达出口 Arrivals Exit 出发大厅 Departures Hall

↖ 出发大厅 Departures Hall 2号航站楼 Terminal 2

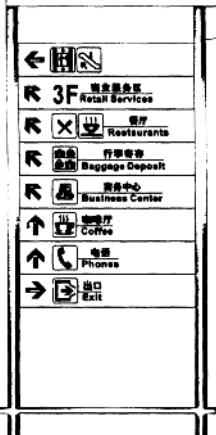

反面

正面

1F-L006

竣工图

北京华美装饰工程有限公司


设计人	张强
审核人	张强
技术负责人	张强

2008年9月20日

Ad Line	Drawing Scale	Design	Design Unit	Project
1		VICOTER	深圳西利标识 SHENZHEN XILI SIGN	BJJC-20040720
		Drawn		Drawing No.
		VICOTER		BJJC-013

2号航站楼
Terminal 2

出发大厅
Departures Hall

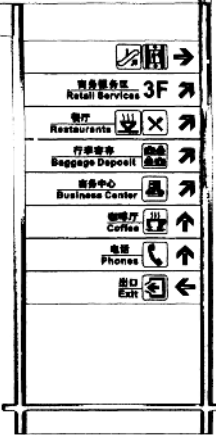

正面

出发大厅
Departures Hall

到达出口
Arrivals Exit



反面

E-L007

Job No.	Drawing Date	Design	Design Unit
1		VICOTER	深圳西利标识
		Draft	SHENZHEN XILI SIGN
		VICOTER	



深圳西利标识
SHENZHEN XILI SIGN

Project	Project No.
BJJC-20040720	BJJC-014

竣工图	
北京华美装饰工程有限公司	
编制	张源华
审核	胡永成
技术负责人	张源华
2004年9月20日	