

档案馆代号: 411405

城市建设档案

名称: 北京首都机场 1 号航站楼改造

C—2 段

案卷题名: 竣工图 (一)

编制单位: 广东省建筑装饰工程有限公司

技术主管: 王松波

编制日期: 自 年 月 日起至 年 月 日止

保管期限: 密 级:

档 号: 缩微号:

共 册 第 册

1588/01

工程资料卷内目录

[illegible]

北京首都机场一号航站楼C-II段室内装修方案图目录

同意方案设计 吴凡 2004.2.12
华城设计 李海 04.2.12
张 李海 04.2.12

SERATION 顺序号	DRAWING TITLE 图纸名称	DRAWING NO. 图纸号码	REVISION 修正版	SERATION 顺序号	DRAWING TITLE 图纸名称	DRAWING NO. 图纸号码	REVISION 修正版	SERATION 顺序号	DRAWING TITLE 图纸名称	DRAWING NO. 图纸号码	REVISION 修正版
	贵宾区首层总平面			025	首层大会议室立面图	103E-E-F	B	050	首层贵宾休息室03立面图	106E-C-D-F	B
001	贵宾区首层平面图	10P-01	B	026	首层大会议室立面图	103E-G-H	B	051	首层贵宾休息室03服务间立面图	106E-G-J	B
002	贵宾区首层天花图	10P-02	B	027	首层大会议室音响室立面图	103E-J-M	B	052	首层贵宾休息室03卫生间放大平面图	106P-04	B
003	贵宾区首层平面标志布置图	10P-03	B		首层贵宾休息室01			053	首层贵宾休息室03卫生间立面图	106E-K-R	B
004	贵宾区首层平面分区图	10P-04	B	028	首层贵宾休息室01平面布置图	104P-01	B		首层单间休息室		
	首层入口雨蓬			029	首层贵宾休息室01间墙、电位插座开关图	104P-02	B	054	首层休息单间平面布置图	107P-01	B
005	入口平面、雨蓬天花图	100P-01	B	030	首层贵宾休息室01铺地平面图	104P-03	B	055	首层休息单间间墙、电位插座图	107P-02	B
006	入口立面图	100E-A-C	B	031	首层贵宾休息室01天花布置图	104P-04	B	056	首层休息单间天花图	107P-03	B
	首层门厅			032	首层贵宾休息室01天花灯位布置图	104P-05	B	057	首层休息单间立面图	107E-A-D	B
007	首层门厅及过厅平面、天花图	101P-01	B	033	首层贵宾休息室01立面图	104E-A-B	B	058	首层休息单间立面图	107E-E-H	B
008	首层门厅及过厅间隔、电位、地花图	101P-02	B	034	首层贵宾休息室01立面图	104E-C-D	B	059	休息单间卫生间平面、天花、间墙图及立面图	107P-04	B
009	首层门厅及过厅天花灯位图	101P-03	B	035	首层贵宾休息室01立面图	104E-E-L	B		首层贵宾区走廊		
010	首层门厅及过厅立面图	101E-A-C	B	036	首层贵宾休息室01卫生间放大平面图	104P-06	B	060	贵宾区走廊平面、天花图	108P-01	B
011	首层门厅及过厅立面图	101E-B,D	B	037	首层贵宾休息室01卫生间立面图	106E-P-X	B	061	贵宾休息区过道间隔、灯位、铺地图	108P-02	B
012	首层门厅及过厅立面图	101E-E-H	B		首层贵宾休息室02			062	贵宾区走廊立面图	108E-A-D	B
013	首层门厅及过厅立面图	101E-J-P	B	038	首层贵宾休息室02平面布置、天花布置图	105P-01	B	063	贵宾区走廊立面图	108E-E-G	B
014	首层门厅及过厅立面图	101E-Q-T	B	039	首层贵宾休息室02天花灯位、间墙电位图	105P-02	B	064	贵宾区走廊立面图	108E-H-K	B
	首层公共洗手间			040	首层贵宾休息室02铺地平面图	105P-03	B	065	贵宾区走廊立面图	108E-L-P	B
015	首层公共洗手间放大平面图	102P-01	B	041	首层贵宾休息室02立面图	105E-A-B	B		— 三层楼梯间		
016	首层公共洗手间立面图	102E-A-D	B	042	首层贵宾休息室02立面图	105E-C	B	066	— 三层楼梯间平面、铺地、天花图	109P-01	B
017	首层公共洗手间立面图	102E-E-H	B	043	首层贵宾休息室02立面图	105E-D-G	B	067	— 三层楼梯间立面图	109E-A-B	B
	首层会议室			044	首层贵宾休息室02放大卫生间平面图	105P-04	B	068	— 三层楼梯间立面图	109E-C-D	B
018	首层大会议室平面布置图	103P-01	B	044a	首层贵宾休息室02残疾人卫生间平面、立面图	105P-05	B				
019	首层大会议室铺地平面图	103P-02	B	045	首层贵宾休息室02卫生间立面图	105E-H-P	B				
020	首层大会议室间墙筑砌、电位插座开关图	103P-03	B		首层贵宾休息室03						
021	首层大会议室天花布置图	103P-04	B	046	首层贵宾休息室03平面及天花布置图	106P-01	B				
022	首层大会议室天花灯位布置图	103P-05	B	047	首层贵宾休息室03铺地平面及平面间隔图	106P-02	B				
023	首层大会议室立面图	103E-A-B	B	048	首层贵宾休息室03天花灯位图	106P-03	B				
024	首层大会议室立面图	103E-C-D	B	049	首层贵宾休息室03立面图	106E-A-B,E	B				

修正	日期	签名
1		
2		
3		
4		
5		
6		
7		
8		
9		
10		
11		
12		
13		

会签栏

北京市建筑设计研究院
建筑:
结构:
电气:
空调:
给排水:
其它接口:

Project Description 项目名称:
北京首都机场一号航站楼改造工程

Proprietor 建设单位:
北京首都国际机场股份公司

Design Unit 建筑设计单位:
DESIGN CO.

中华人民共和国
北京市建筑设计研究院
BEIJING INSTITUTE OF ARCHITECTURAL DESIGN & RESEARCH P.R.CHINA

Fabrication 施工单位:

广东省建筑装饰工程有限公司
GUANGDONG CONSTRUCTION DECORATION
ENGINEERING CO., LTD.

Note 备注:
所有隐闭工程木作部分应按消防规范涂饰防火漆

项目负责人: 甘振武
Project Leader: 甘振武
校对: 李海
Checked: 李海
设计: 甘振武
Design Verification: 甘振武
绘图: Leo
Drawn: Leo
项目号: 03A006
Job No.: 03A006
比例: 见图
Scale: 见图
日期: 2004.02
Date: 2004.02

Drawing Title 图名:
贵宾区室内施工图目录1

Drawing Number 图号:

Revision 修正版: B
Number 图页:

制图人: 李海
审核人: 李海
技术负责人: 李海
2004年8月18日

北京首都机场一号航站楼C-II段室内装修方案图目录

SERIALION 顺序号	DRAWING TITLE 图纸名称	DRAWING NO. 图纸号码	REVISION 修正版	SERIALION 顺序号	DRAWING TITLE 图纸名称	DRAWING NO. 图纸号码	REVISION 修正版	SERIALION 顺序号	DRAWING TITLE 图纸名称	DRAWING NO. 图纸号码	REVISION 修正版
贵宾区二层总平面				094	头等舱,公务舱候机厅洗手间立面图	203E-H-Q	B				
069	贵宾区二层平面布置图	2P-01	B		二层门厅						
070	贵宾区二层天花布置图	2P-02	B	095	二层门厅平面图	204P-01	B				
071	贵宾区二层平面标志布置图	2P-03	B	096	二层门厅插座开关、间墙尺寸图	204P-02	B				
072	贵宾区二层平面分区图	2P-04	B	097	二层门厅天花图	204P-03	B				
二层过厅				098	二层门厅天花灯位尺寸图	204P-04	B				
073	二层过厅平面、天花布置图	201P-01	B	099	二层门厅铺地图	204P-05	B				
074	二层过厅间墙、电位及铺地图	201P-02	B	100	二层门厅立面图	204E-A-B	B				
075	二层过厅天花灯位尺寸图	201P-03	B	101	二层门厅立面图	204E-C-D	B				
076	二层过厅立面图	201E-A,C,E	B	102	二层门厅立面图	204E-E	B				
077	二层过厅立面图	201E-B,D	B	103	二层门厅立面图	204E-F	B				
二层团队休息室				104	二层门厅立面图	204E-G-H	B				
078	二层团队休息室平面、天花图	202P-01	B	105	二层门厅立面图	204E-J-M	B				
079	二层团队休息室内墙、电位及铺地图	202P-02	B	二层空港俱乐部							
080	二层团队休息室天花灯位尺寸图	202P-03	B	106	二层空港俱乐部平面及铺地图	206P-01	B				
081	二层团队贵宾休息室立面图	202E-A-C	B	107	二层空港俱乐部间墙、电位图	206P-02	B				
082	二层团队贵宾休息室立面图	202E-D	B	108	二层空港俱乐部天花及天花尺寸图	206P-03	B				
083	二层团队贵宾休息室立面图	202E-E-G	B	109	二层空港俱乐部立面图	206E-A-C	B				
084	二层团队休息室洗手间平面、立面图	202E-H-N	B	110	二层空港俱乐部立面图	206E-D-G	B				
二层头等舱,公务舱候机厅											
085	头等舱,公务舱候机厅平面布置图	203P-01	B								
086	头等舱,公务舱候机厅铺地图	203P-02	B								
087	头等舱,公务舱候机厅间墙、电位图	203P-03	B								
088	头等舱,公务舱候机厅天花图	203P-04	B								
089	头等舱,公务舱候机厅天花灯位尺寸图	203P-05	B								
090	头等舱,公务舱候机厅立面图	203E-A-C	B								
091	头等舱,公务舱候机厅立面图	203E-D-E	B								
092	头等舱,公务舱候机厅立面图	203E-F	B								
093	头等舱,公务舱候机厅立面图	203E-G,R,S	B								

竣工图
广东省建筑装饰工程有限公司
制图人: 李伟
审核人: 李伟
技术负责人: 李伟
日期: 8月18日

修正	日期	签名
1		
2		
3		
4		
5		
6		
7		
8		
9		
10		
11		
12		
13		

会签栏

北京市建筑设计研究院

建筑:

结构:

电气:

空调:

给排水:

其它接口:

Project Description 项目名称:

北京首都机场一号航站楼改造工程

Proprietor 建设单位:

北京首都国际机场股份公司

建筑设计单位

DESIGN CO.

中华人民共和国

北京市建筑设计研究院

BEIJING INSTITUTE OF ARCHITECTURAL DESIGN & RESEARCH FALCEN

Fabrication 施工单位:

广东省建筑装饰工程有限公司

GUANGDONG CONSTRUCTION DECORATION ENGINEERING CO. LTD

Note 备注:

所有隐闭工程木作部分应按消防规范涂饰防火漆

项目负责人: 李伟

Project Leader: 李伟

校对: 李伟

Checked: 李伟

设计: 李伟

Design Verification: 李伟

绘图: 李伟

Drawn: 李伟

项目号: 03A006

Job No:

比例: 见图

Scale:

日期: 2004.02

Date:

Drawing Title 图名:

贵宾区室内施工图目录2


Drawing Number 图号:

Revision 修正版: B

Number 图页:

北京首都机场一号航站楼C-11段室内装修方案图目录

SERATION 顺序号	DRAWING TITLE 图纸名称	DRAWING NO. 图纸号码	REVISION 修正版	SERATION 顺序号	DRAWING TITLE 图纸名称	DRAWING NO. 图纸号码	REVISION 修正版	SERATION 顺序号	DRAWING TITLE 图纸名称	DRAWING NO. 图纸号码	REVISION 修正版
	大堂部分			132	首层走廊大样图 1	108D-1-5	B	154	门表1	M-D-01	B
111	入口大样图 1	100D-1-4	B	133	首层走廊大样图 2	108D-6	B	155	门表2	M-D-02	B
112	入口大样图 2	100D-5-6	B								
				134	— 三层楼梯间大样图	109D-1-5	B				
113	首层门厅及过厅大样图1	101D-1-2	B								
114	首层门厅及过厅大样图2	101D-3-5	B	135	二层过厅大样图	201D-1-5	B				
115	首层门厅及过厅大样图3	101D-6-10	B								
				136	二层团体休息室大样图 1	202D-1-3	B				
116	首层公共卫生间大样图 1	102D-1-4	B	137	二层团体休息室大样图 2	202D-2	B				
				138	二层团体休息室大样图 3	202D-4-6,8-9	B				
117	首层大会议室大样图 1	103D-1-2	B	139	二层团体休息室大样图 4	202D-13	B				
118	首层大会议室大样图 2	103D-3-5	B								
119	首层大会议室大样图 3	103D-6-9	B	140	二层头等舱、公务舱候机厅上网区详图	203D-01	B				
120	首层大会议室大样图 4	103D-10-13	B	141	二层头等舱、公务舱候机厅大样图 1	203D-1-4,6-7	B				
				142	二层头等舱、公务舱候机厅大样图 2	203D-5	B				
121	首层贵宾室01大样图 1	104D-1-3	B	143	二层头等舱、公务舱候机厅大样图 3	203D-8-12	B				
122	首层贵宾室01大样图 2	104D-4-7	B								
123	首层贵宾室01大样图 3	104D-6-11	B	144	二层门厅大样图 1	204D-1-5,10	B				
				145	二层门厅大样图 2	204D-6-9	B				
124	首层贵宾室02大样图 1	105D-1-7	B								
				146	二层空港俱乐部大样图 1	206D-1,3,7,10,11	B				
125	首层贵宾室03大样图	106D-1-7	B	147	二层空港俱乐部大样图 2	206D-2,4,5	B				
				148	二层空港俱乐部大样图 3	206D-6-8	B				
126	首层休息单间大样图 1	107D-1-5	B	149	二层空港俱乐部吧台大样图	206D-12	B				
127	首层休息单间大样图 2	107D-6	B		通用大样						
128	首层休息单间大样图 3	107D-7	B	150	墙身剖面图 1	1D-01	B				
129	首层休息单间卫生间大样图 4	107D-8-10	B	151	墙身剖面图 2	1D-02	B				
130	休息单间床头柜及矮电视柜详图	107D-11	B	152	窗台大样图 1	1D-03	B				
131	休息单间高电视柜详图	107D-12	B	153	窗台大样图 2	1D-04	B				

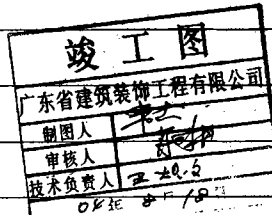

修正	日期	签名
1		
2		
3		
4		
5		
6		
7		
8		
9		
10		
11		
12		
13		

会签栏

北京市建筑设计研究院

建筑:

结构:

电气:

空调:

给排水:

其它接口

Project Description 项目名称:
北京首都机场一号航站楼改造工程

Proprietor 建设单位:
北京首都国际机场股份公司

建筑设计单位
DESIGN CO.

北京市建筑设计研究院
BEIJING INSTITUTE OF ARCHITECTURAL DESIGN & RESEARCH P.R.CHINA


Fabrication 施工单位:

广东省建筑装饰工程有限公司
GUANGDONG CONSTRUCTION DECORATION
ENGINEERING CO., LTD

Note 备注:
所有隐闭工程木作部分应按消防规范涂饰防火漆

项目负责人: 步振利
Project Leader: 步振利
审定: 李想斌
Checked: 李想斌
校核: 许世强
Check: 许世强
项目号: 03A006
Job No:
设计: 步振利
Design: 步振利
比例: 见详图
Scale:
绘图: Candy
Drawn: Candy
日期: 2004.02
Date:
Drawing Title 图名:
贵宾区室内施工图目录3
Drawing Number 图号:
Revision 修正版: B
Number 图页:


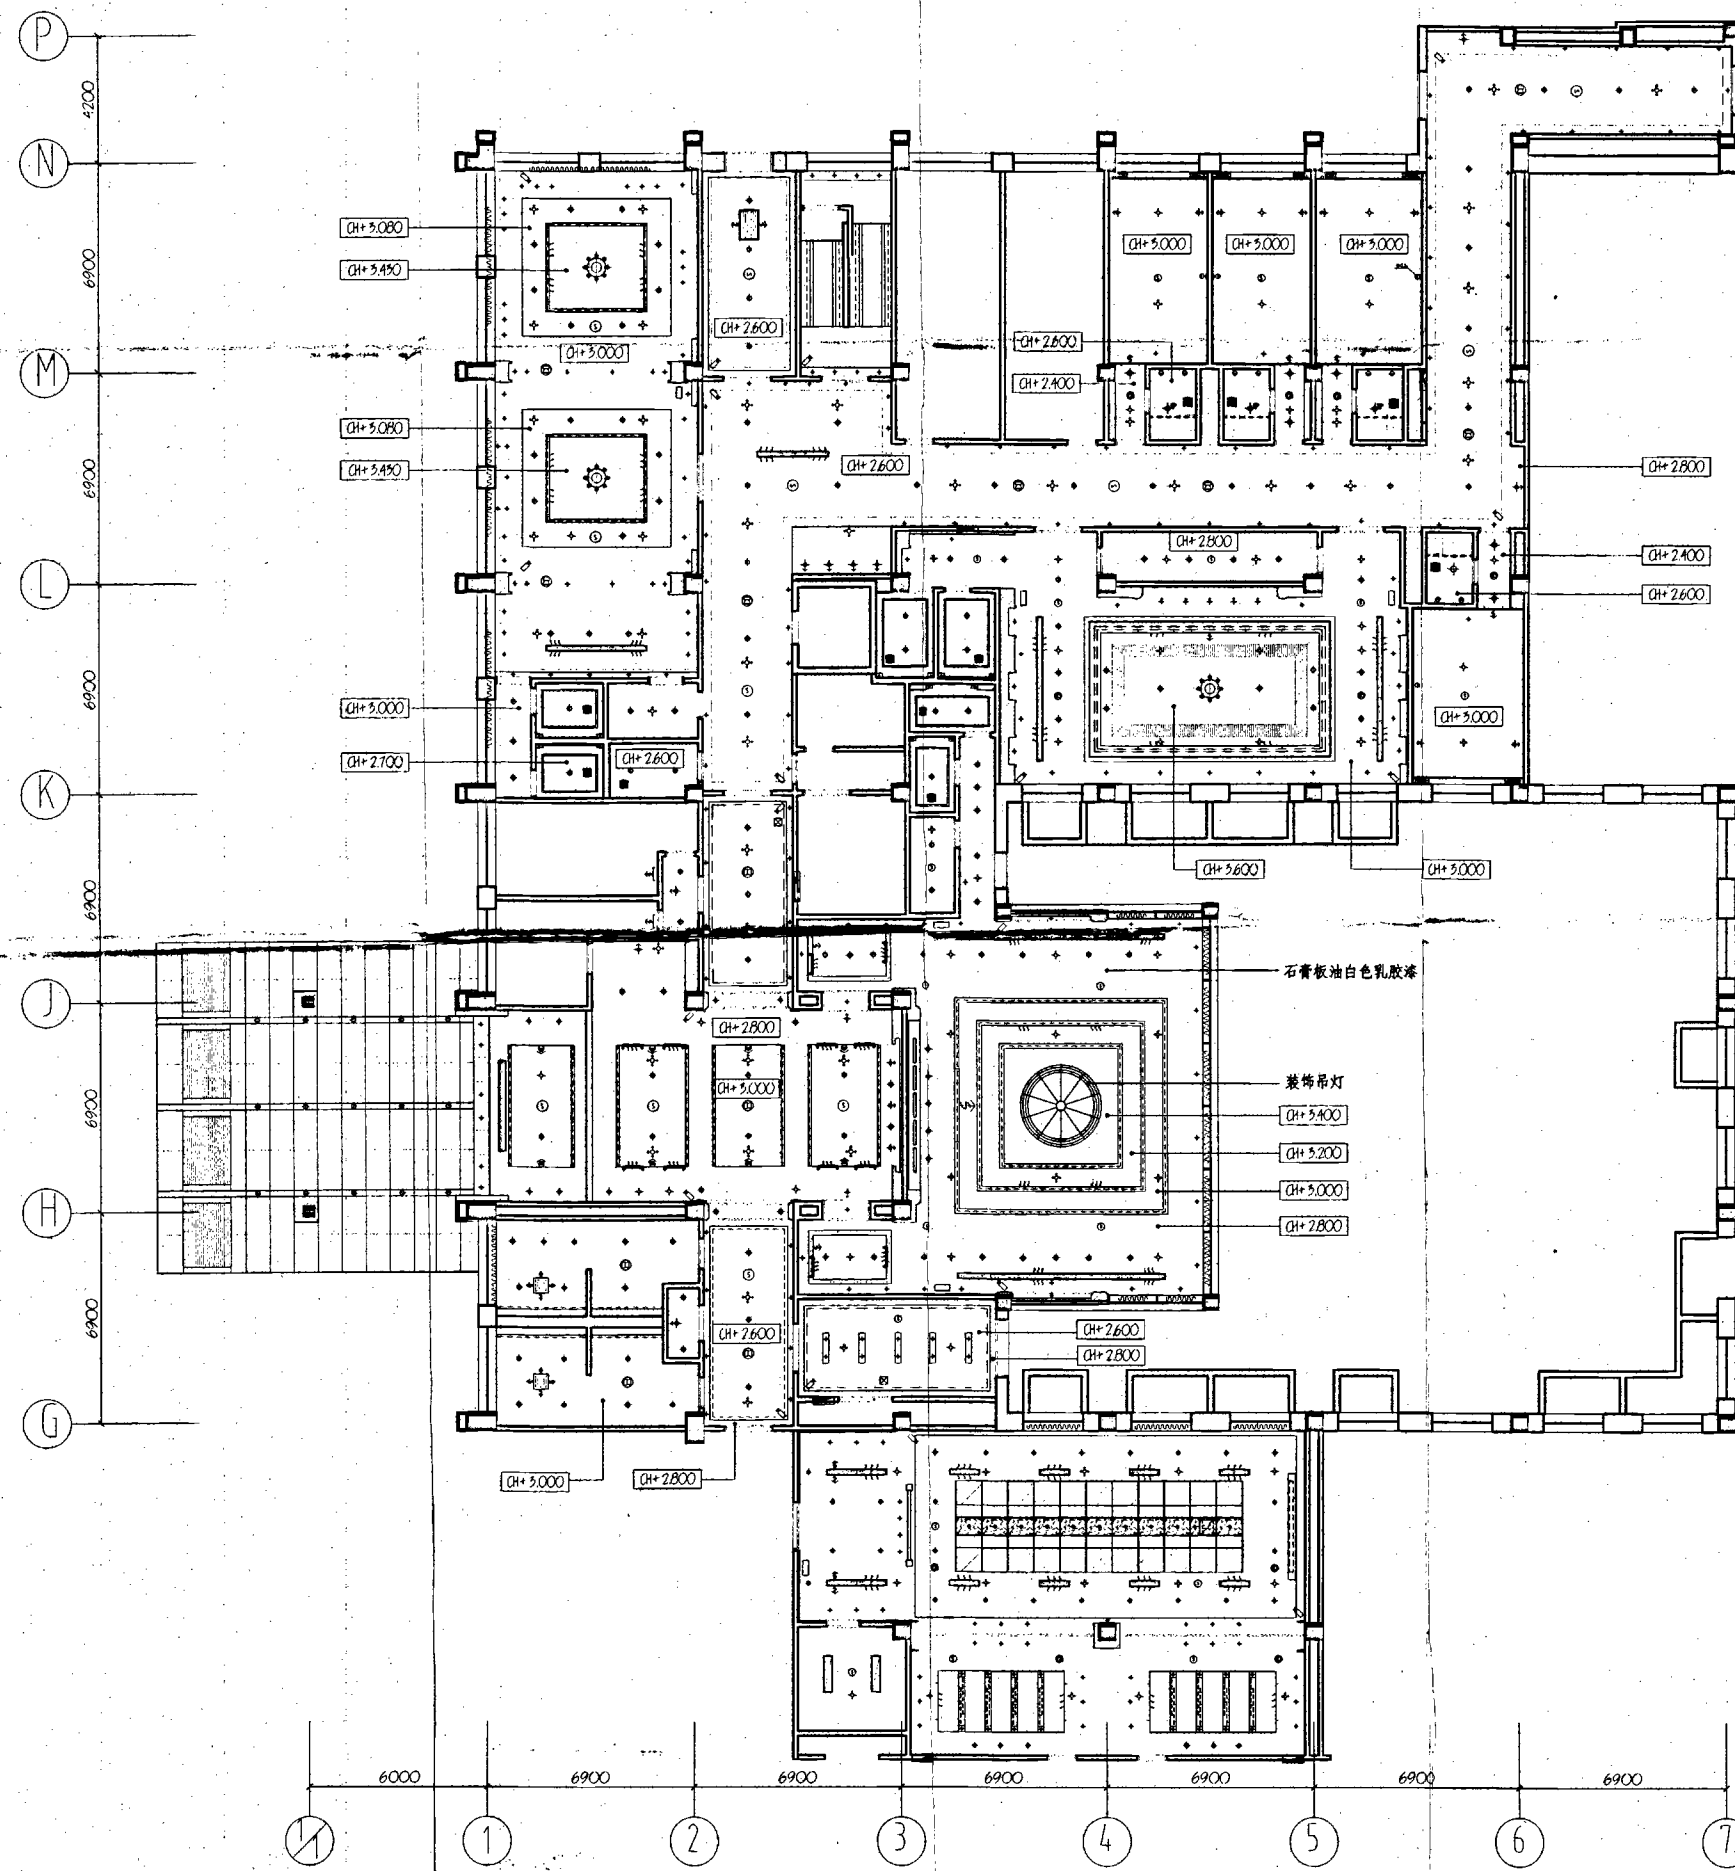

贵宾区首层天花图
CEILING 1:125

竣工图	
广东省建筑装饰工程有限公司	
制图人	王世斌
审核人	王世斌
技术负责人	王世斌
2003年12月20日	

天花图例表		天花图例表	
图例	说明	图例	说明
○	筒灯	○	筒灯
⊙	射灯	⊙	射灯
+	石英灯	+	石英灯
⊕	石英灯	⊕	石英灯
⊖	壁灯	⊖	壁灯
⊗	吸顶灯	⊗	吸顶灯
⊘	暗藏灯带	⊘	暗藏灯带
⊙	侧风口	⊙	侧风口
⊕	600X600回风口	⊕	600X600回风口
⊖	豪华吊灯	⊖	300X300排气扇
⊗	防火门(70°密封)	⊗	新风出口

修正	日期	签名
1		
2		
会签栏	
北京市建筑设计研究院	
建筑:	
结构:	
电气:	
空调:	
给排水:	
其它接口	
Project Description 项目名称:	
北京首都国际机场一号航站楼改造工程	
Proprietor 建设单位:	
北京首都国际机场股份有限公司	
建筑设计单位	
DESIGN CO.	
中华人民共和国	
北京市建筑设计研究院	
BEIJING INSTITUTE OF ARCHITECTURAL DESIGN & RESEARCH P.R.CHINA	
Fabrication 施工单位:	
广东省建筑装饰工程有限公司	
GUANGDONG CONSTRUCTION DECORATION	
ENGINEERING CO. LTD	
Note 备注:	
所有预埋工程木作部分应按消防规范涂饰防火漆	
Drawing Title 图名:	
贵宾区首层天花图	
Drawing Number 图号:	
1P-02	
Revision 修正版:	B
Number 图页:	002

期

Revision 修正版: B Number 图页: 003



竣工图

广东省建筑装饰工程有限公司


制图人: [Signature]

审核人: [Signature]


技术负责人: [Signature]

92.1.2 年 月 日


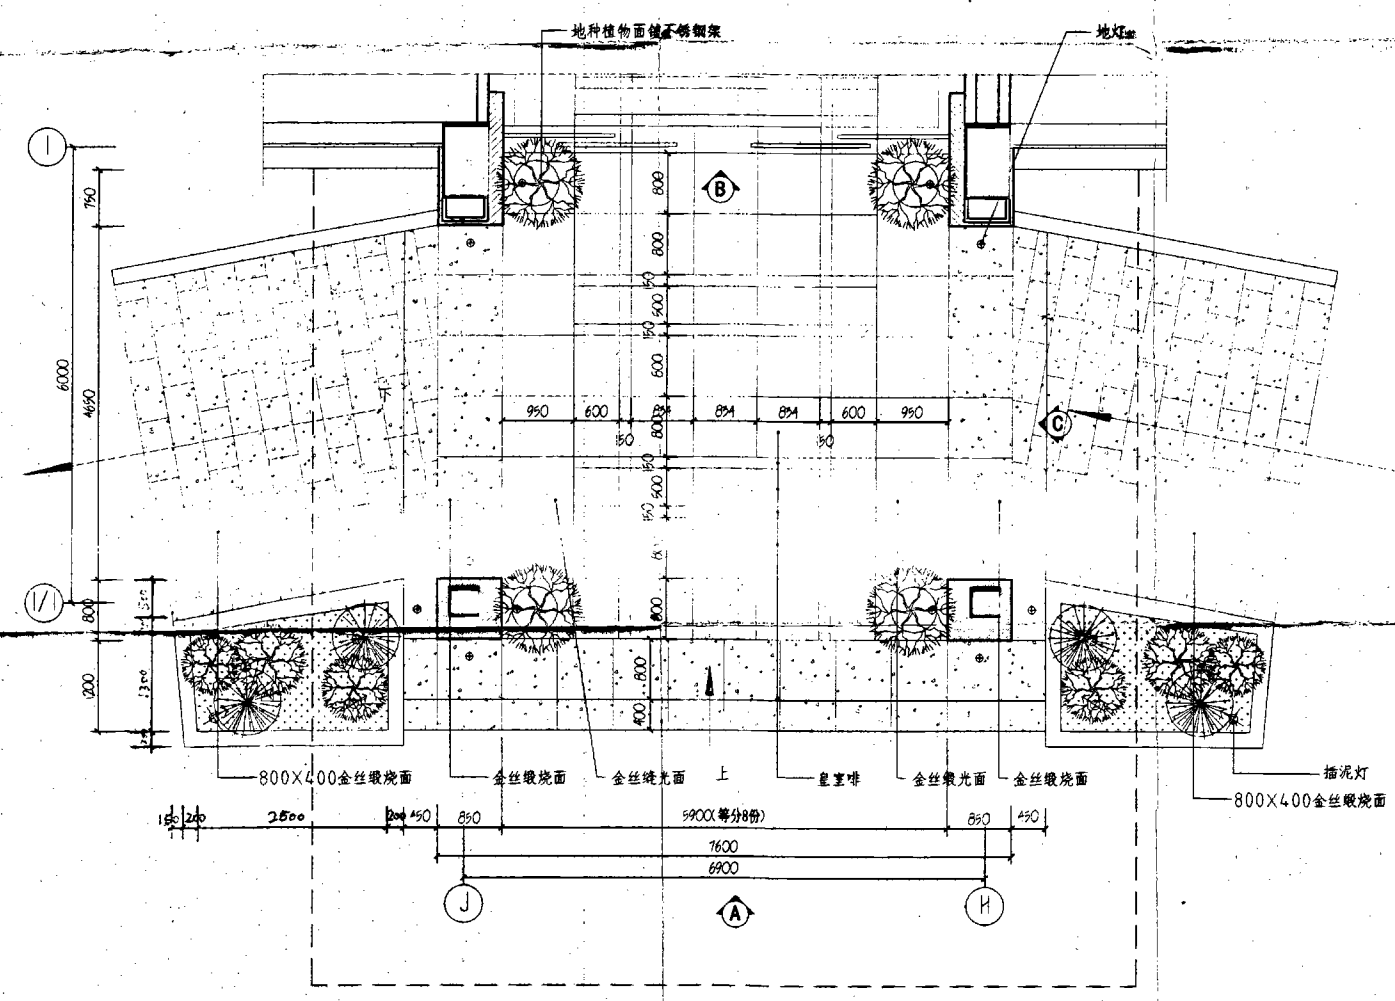






入口平面图
PLAN
1:50

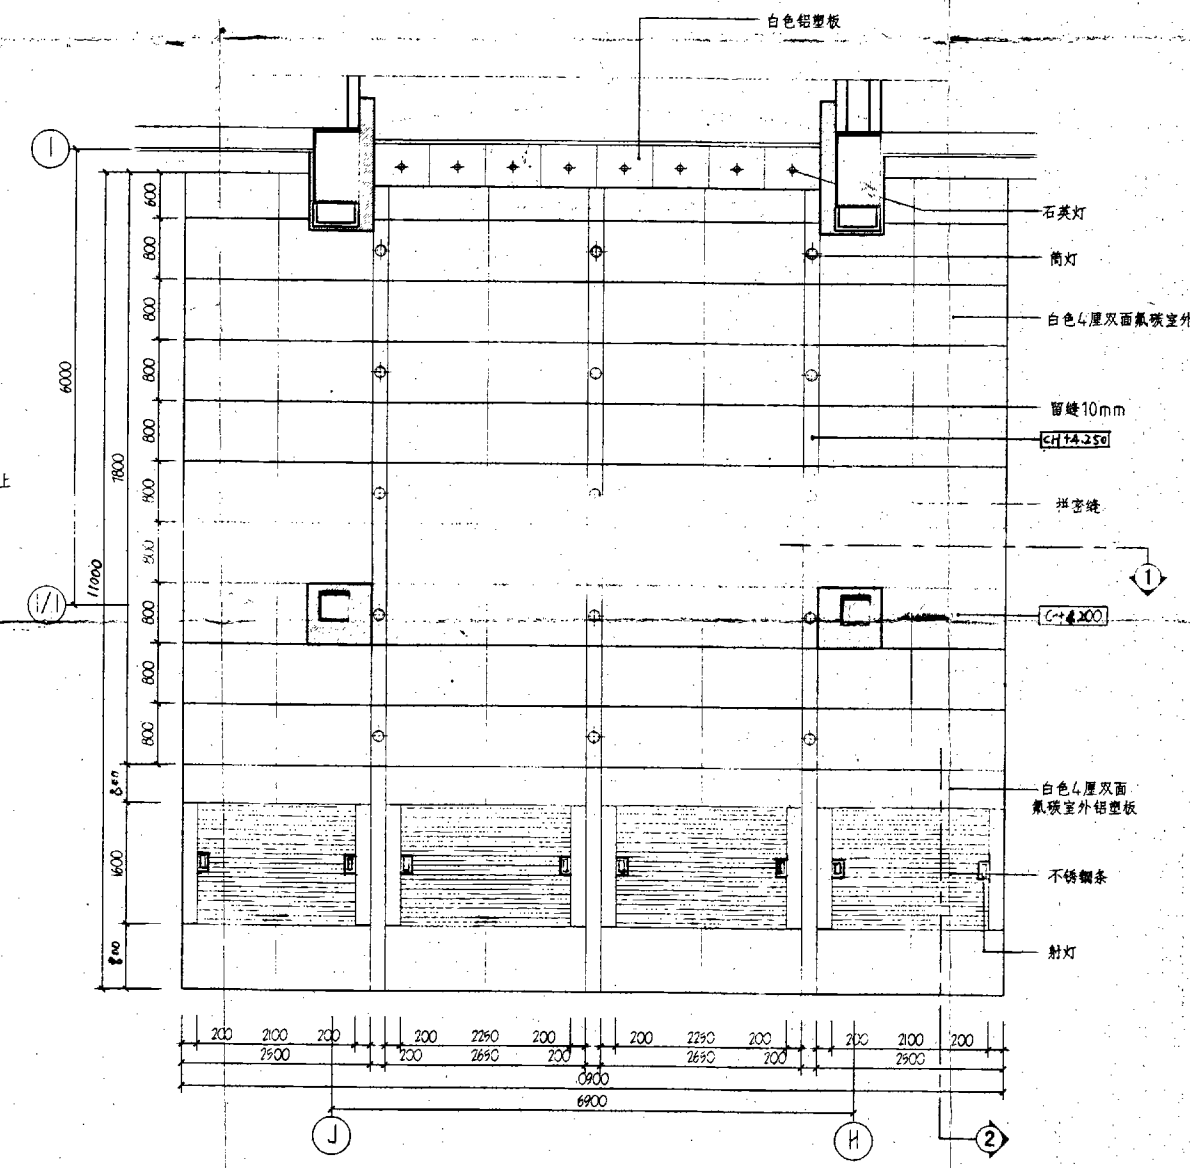


入口雨蓬天花图
PLAN
1:50

竣工图
广东省建筑装饰工程有限公司
制图人
审核人
技术负责人
2004年2月20日


修正	日期	签名
1		
2		
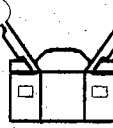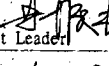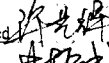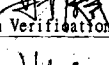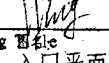	
会签栏	
北京市建筑设计研究院	
建筑:	
结构:	
电气:	
空调:	
给排水:	
其它接口	
Project Description 北京首都机场一号航站楼改造工程	
Proprietary Unit 北京首都国际机场股份公司	
建筑设计单位 DESIGN CO.  中华人民共和国 北京市建筑设计研究院 BEIJING INSTITUTE OF ARCHITECTURAL DESIGN & RESEARCH P.R.CHINA	
Fabrication Unit  广东省建筑装饰工程有限公司 GUANGDONG CONSTRUCTION DECORATION ENGINEERING CO. LTD	
Note 备注: 所有预埋工程水作部分应按消防规范涂漆防火漆	
项目负责人 Project Leader 	审定: Checked 
校对: Checked 	项目编号: Job No. 03A006
设计: Design Verification 	比例: Scale 1:50
绘图: Drawn 	日期: Date 2004.2
Drawing Title 入口平面、雨蓬天花图	
Drawing Number 100P-01	
Revised 修改版: B	Number 图号: 005



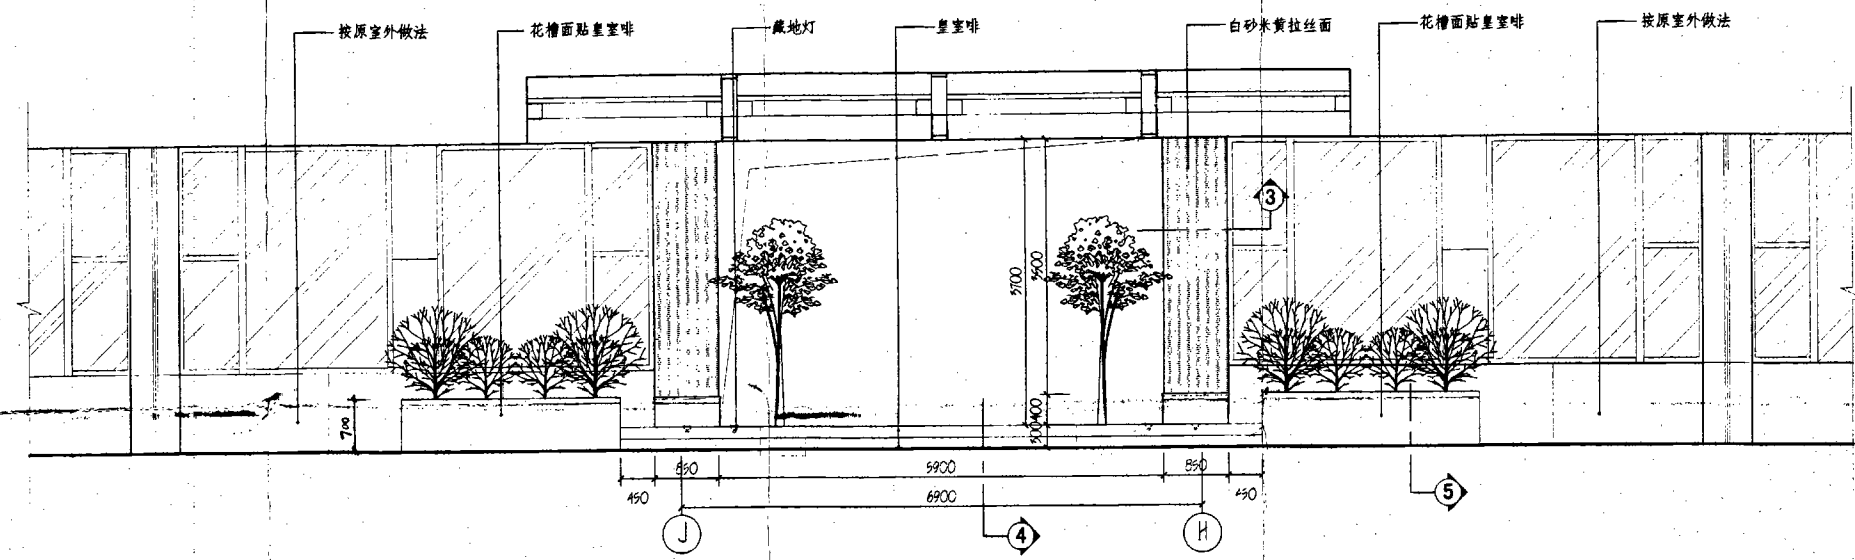

A 立面图
ELEVATION 1:50

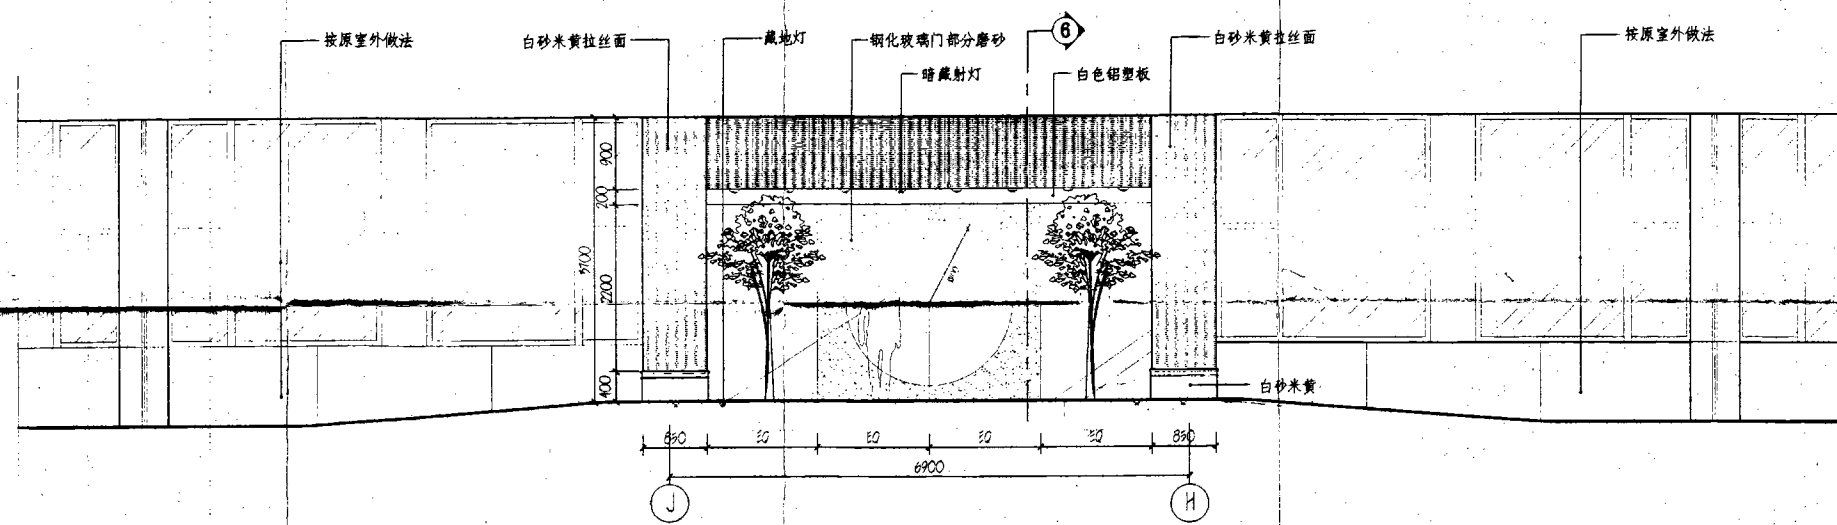

B 立面图
ELEVATION 1:50

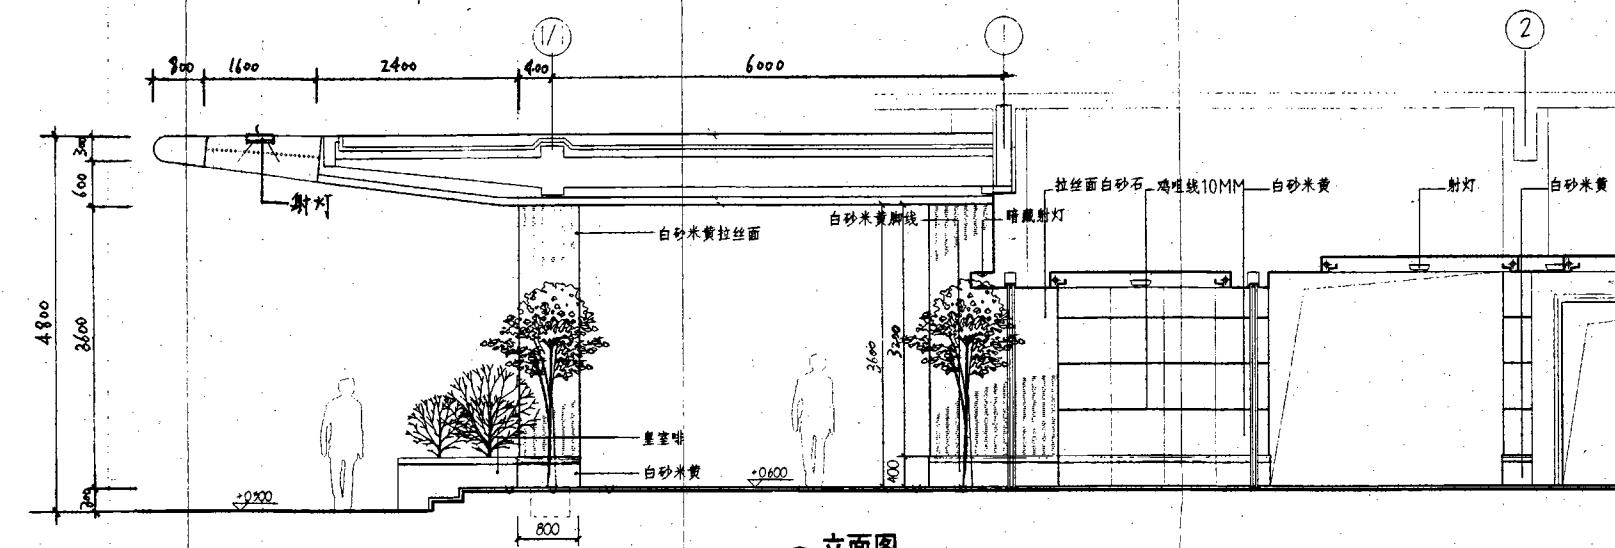


C 立面图
ELEVATION 1:50

竣工图
广东省建筑装饰工程有限公司
年 月 日

修正	日期	签名
1		
2		
会签栏	
北京市建筑设计研究院	
建筑:	
结构:	
电气:	
空调:	
给排水:	
其它接口	
Project Description 北京首都机场一号航站楼改造工程	
Proprietary 北京首都国际机场股份公司	
建筑设计单位 DESIGN CO. 中华人民共和国 北京市建筑设计研究院 BEIJING INSTITUTE OF ARCHITECTURAL DESIGN & RESEARCH P.R.CHINA	
Fabrication 广东省建筑装饰工程有限公司 GUANGDONG CONSTRUCTION DECORATION ENGINEERING CO. LTD	
Note 备注: 所有装饰工程木作部分应按消防规范涂饰防火漆	
项目号 Job No.	03A006
比例 Scale	1:50
日期 Date	2004.2
Drawing 图名	入口立面图
Drawing Number	100E-A-C
Revised 修改版	006

图例	说明
+	角灯
+	石夹灯
+	石夹射灯
+	应急灯
+	造型射灯
+	防火窗

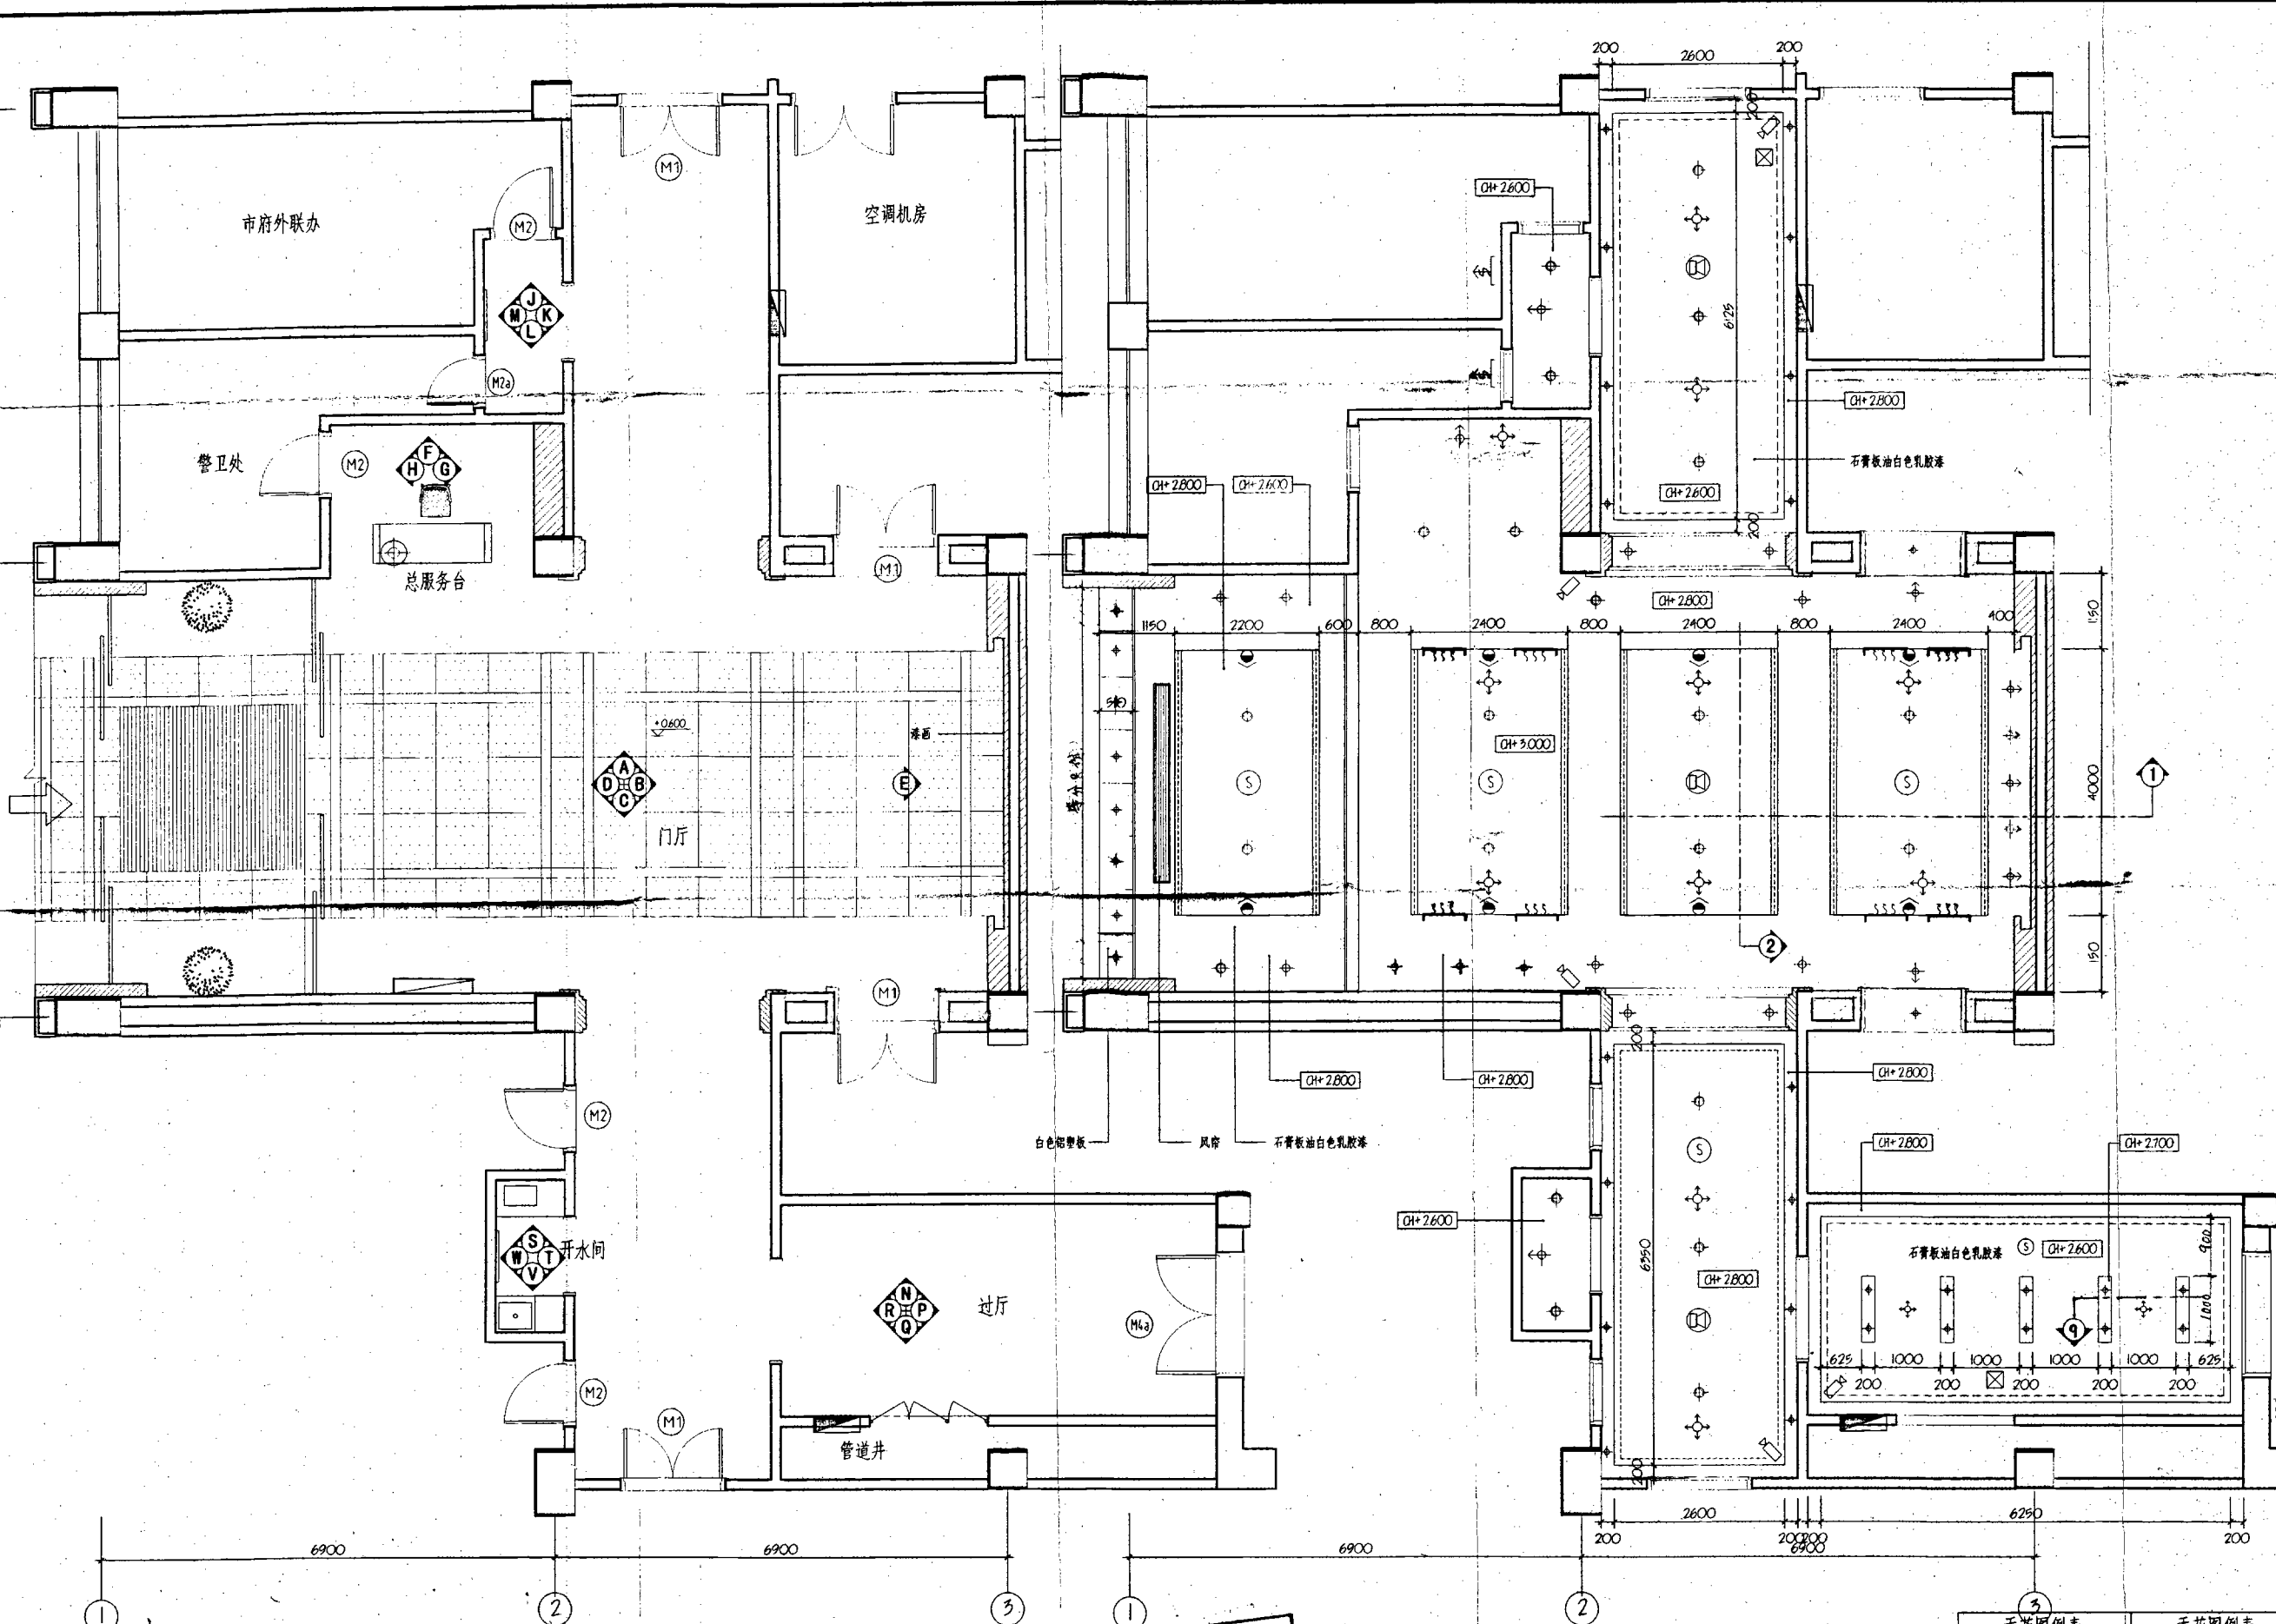

首层门厅及过厅平面图
PLAN 1:50

竣工图
广东省建筑装饰工程有限公司
制图人: 李旭钱
审核人: 王旭钱
技术负责人: 王旭钱
年 月 日

首层门厅及过厅天花图
PLAN 1:50

图例	说明	图例	说明
+	角灯	+	角灯
+	石夹灯	+	石夹灯
+	石夹射灯	+	石夹射灯
+	应急灯	+	应急灯
+	造型射灯	+	造型射灯
+	防火窗	+	防火窗
+		+	侧风口
+		+	3000X250回风口

修正	日期	签名
1		
2		
会签栏

北京市建筑设计研究院
建筑:
结构:
电气:
空调:
给排水:
其它接口:

Project Description 项目名称:
北京首都机场一号航站楼改造工程

Proprietor 建设单位:
北京首都国际机场股份公司

建筑设计单位:
DESIGN CO.
**中华人民共和国
北京市建筑设计研究院**
BUILDING INSTITUTE OF ARCHITECTURAL DESIGN & RESEARCH P.R.CHINA

Fabrication 施工单位:
广东省建筑装饰工程有限公司
GUANGDONG CONSTRUCTION DECORATION
ENGINEERING CO. LTD

Note 备注:
所有预埋工程木作部分应按消防规范涂防火漆



Drawing Title 图名:
首层门厅及过厅平面、天花图

Drawing Number 图号:
101P-01

Revision 修正版:
B

Number 图页:
007

会签栏	姓名	日期
1		
2		

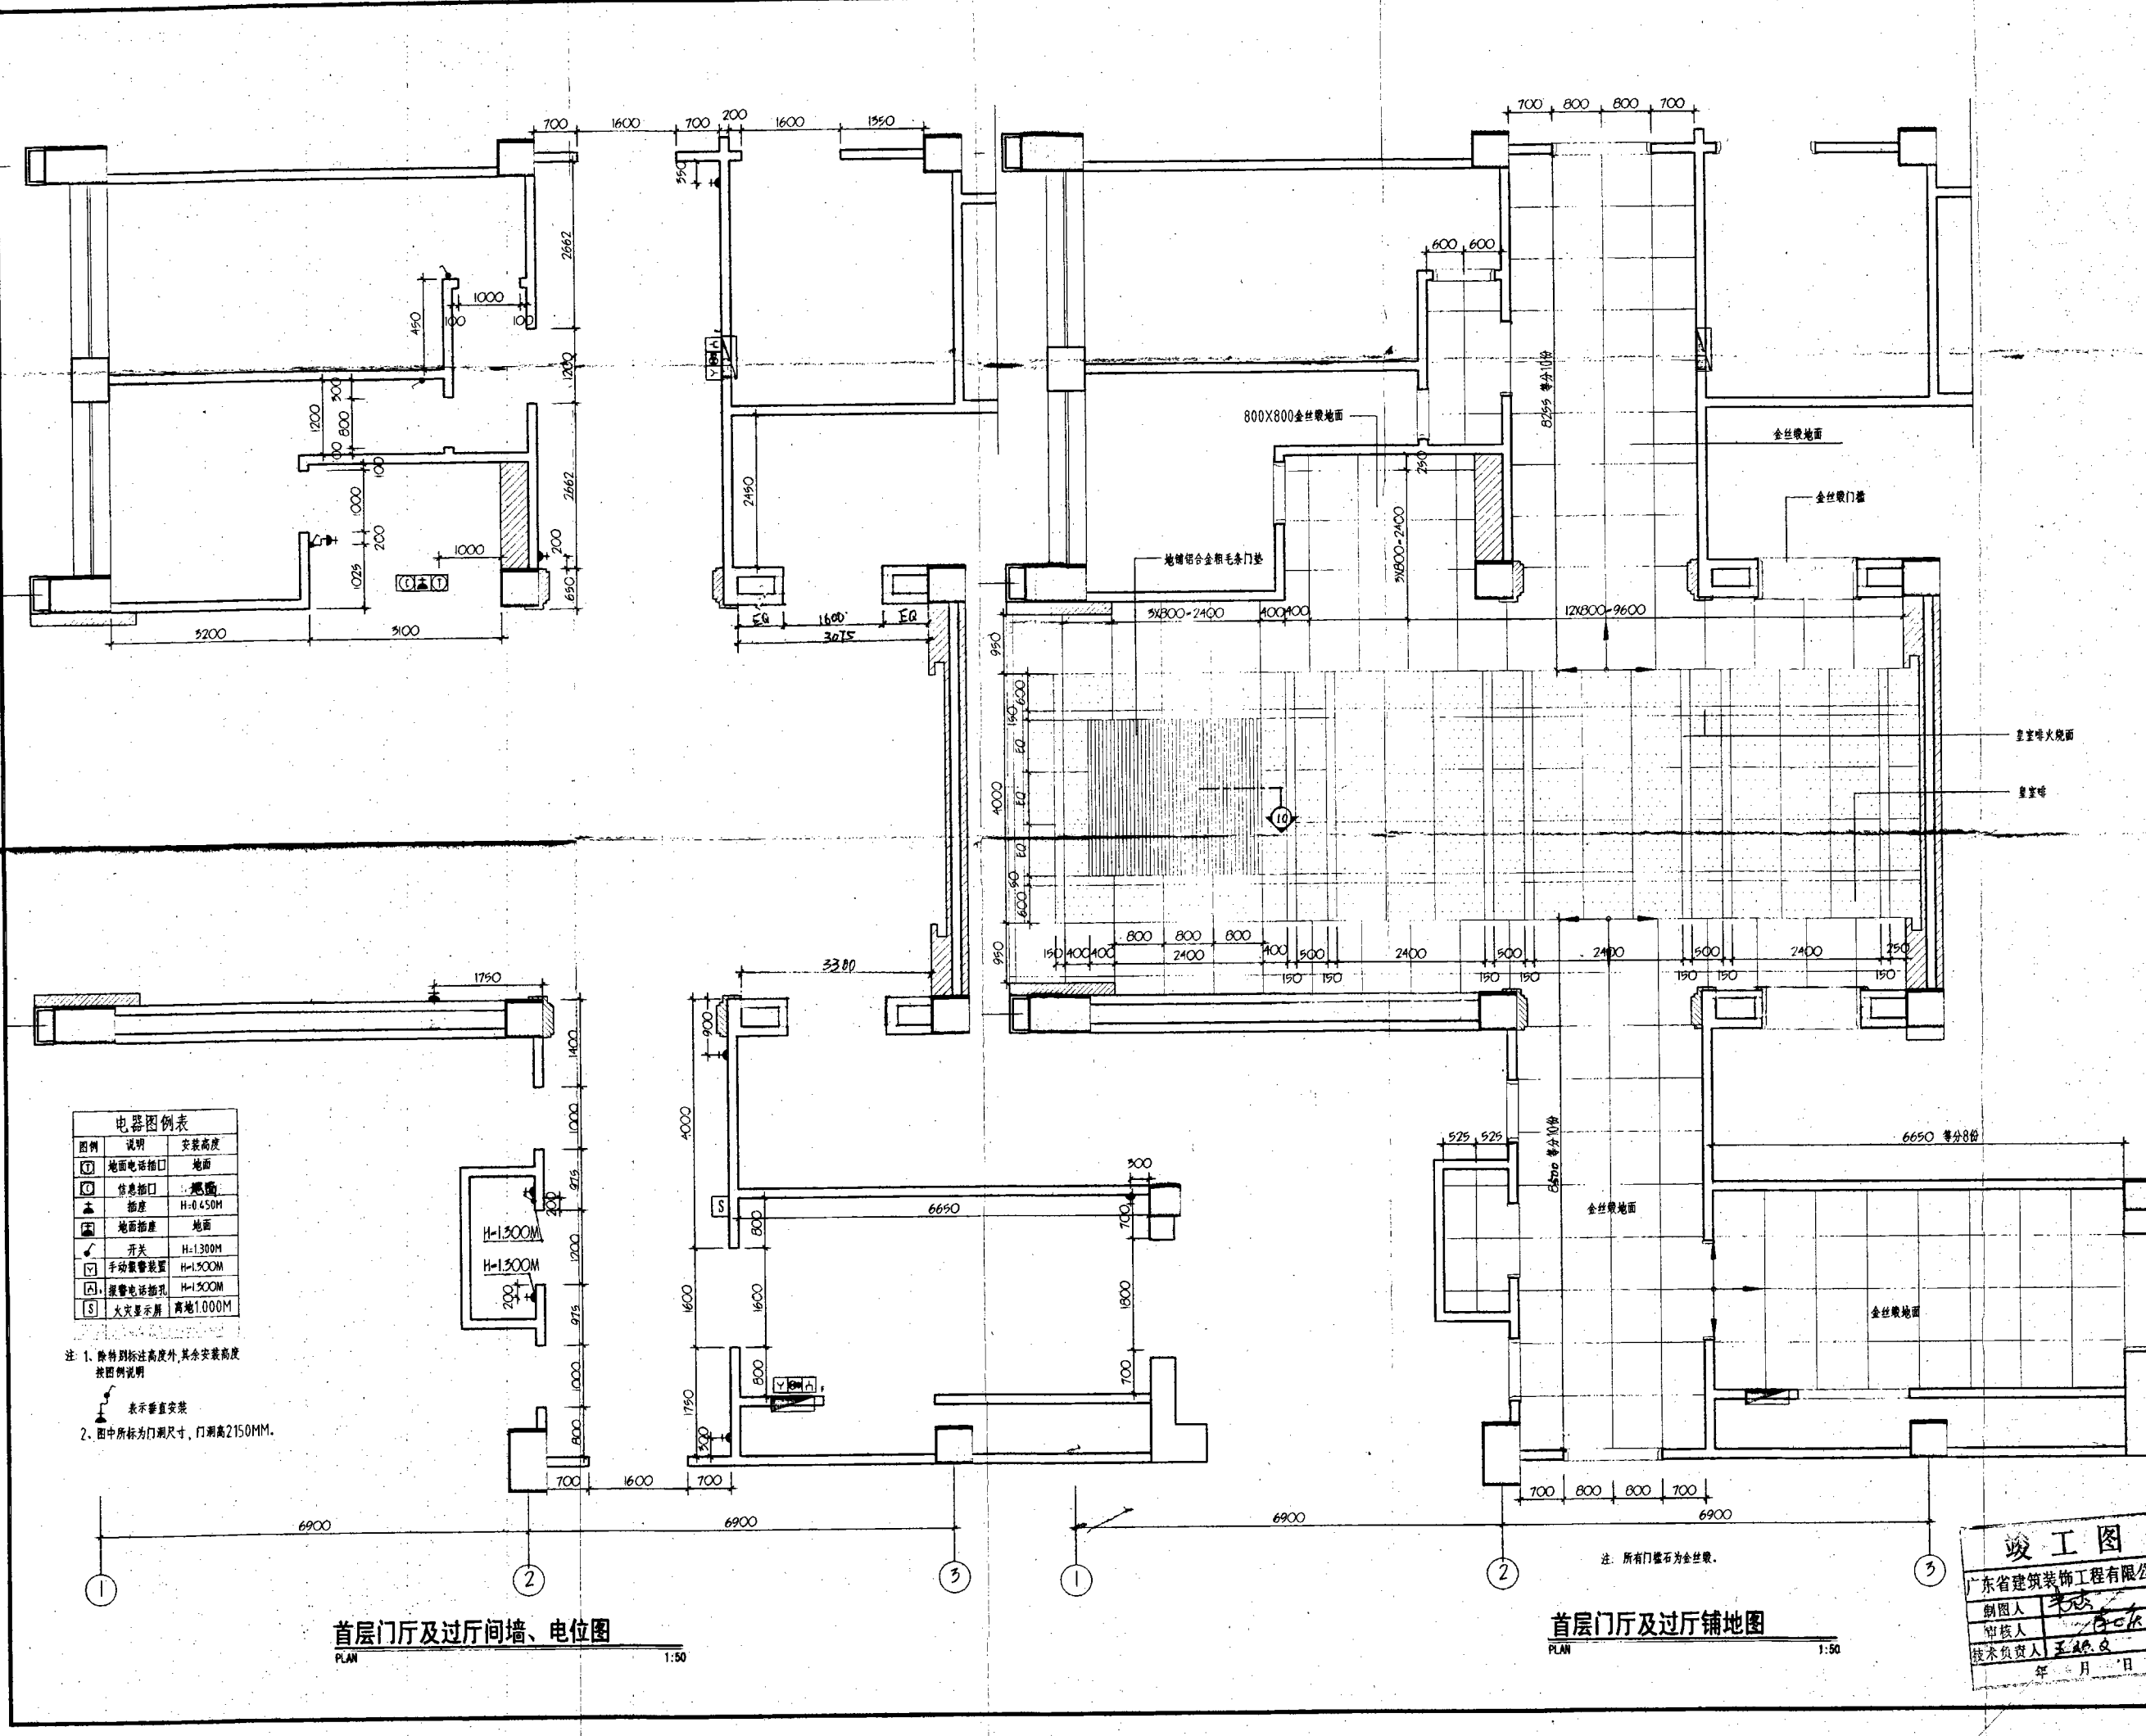

图例	说明	安装高度
①	地面电话插口	地面
②	信息插口	地面
③	插座	H=0.450M
④	地面插座	地面
⑤	开关	H=1.300M
⑥	手动报警装置	H=1.500M
⑦	报警电话插孔	H=1.500M
⑧	火灾报警	离地1.000M

注: 1. 除特别标注高度外, 其余安装高度按图例说明。
2. 图中所标为门洞尺寸, 门洞高2150MM。

首层门厅及过厅间墙、电位图

PLAN 1:50

首层门厅及过厅铺地图

PLAN 1:50

竣工图
广东省建筑装饰工程有限公司
制图人: [Signature]
审核人: [Signature]
技术负责人: [Signature]
年 月 日

修正	日期	签名
1		
2		
3		
4		
5		
6		
7		
8		
9		
10		
11		
12		
13		

会签栏

北京市建筑设计研究院

建筑: _____

结构: _____

电气: _____

空调: _____

给排水: _____

其它接口: _____

Project Description 项目名称: 北京首都机场一号航站楼改造工程

Proprietor 建设单位: 北京首都国际机场股份公司

建筑设计单位: 北京市建筑设计研究院
DESIGN CO. BEIJING INSTITUTE OF ARCHITECTURAL DESIGN & RESEARCH P.R.CHINA

施工单位: 广东省建筑装饰工程有限公司
GUANGDONG CONSTRUCTION DECORATION ENGINEERING CO. LTD

Note 备注: 所有弱电工程水作部分应按消防规范涂漆防火漆

项目负责人: [Signature] 审核: [Signature]
Project Leader Checked

校对: [Signature] 项目号: 03A006
Checking Job No.

设计: [Signature] 比例: 1:50
Design Verification Scale


绘图: [Signature] 日期: 2004.2
Dram Date

Drawing Title 图名: 首层门厅及过厅间墙、电位、地花图

Drawing Number 图号: 101P-02

Revision 修正版: B Number 图页: 008

金卷

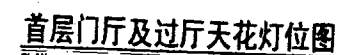

竣工图	
广东省建筑装饰工程有限公司	
制图人	张永成
审核人	王雄成
技术负责人	王雄成
年 月 日	

会签栏

北京市建筑设计研究院

建筑:

结构:

电气:

空调:

给排水:

其它接口

Project Description 项目名称:

北京首都机场一号航站楼改造工程

Proprietor 建設單位:

北京首都国际机场股份公司

建筑设计单位
DESIGN CO.

...



 中华人民共和国
北京市建筑设计研究院

BEIJING INSTITUTE OF ARCHITECTURAL DESIGN & RESEARCH P.R.CHINA

Fabrication 施工單位:



 廣東省建築裝飾工程有限公司
GUANGDONG CONSTRUCTION DECORATION
ENGINEERING CO. LTD

Note 备注:

所有密闭工程木作部分应按消防规范涂擦防火漆

项目负责:

Project Leader	✓	✓

校对: 沈书锦

设计 

Design Verification

绘图: 211

Drum	
Drum	

首层门厅及主

100

Drawing Number 图号:


101

Revision 修正版: B

Number 图页: 000

审核	日期	姓名
设计	日期	姓名
制图	日期	姓名
校对	日期	姓名
会签	日期	姓名

修正	日期	签名
1		
2		
3		
4		
5		
6		
7		
8		
9		
10		
11		
12		
13		

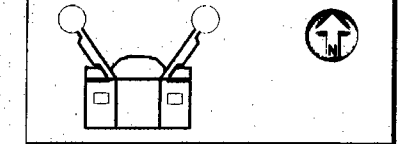

会签栏

北京市建筑设计研究院
建筑:
结构:
电气:
空调:
给排水:

其它接口

Project Description 项目名称:
北京首都机场一号航站楼改造工程

Proprietor 建设单位:
北京首都国际机场股份公司

建筑设计单位
DESIGN CO.

中华人民共和国
北京市建筑设计研究院
BEIJING INSTITUTE OF ARCHITECTURAL DESIGN & RESEARCH P.R.CHINA

Fabrication 施工单位:
广东省建筑装饰工程有限公司
GUANGDONG CONSTRUCTION DECORATION
ENGINEERING CO. LTD


Note 备注:
所有隐闭工程木作部分应按消防规范涂饰防火漆

项目负责人: 郭振武
Project Leader: 郭振武
审核: 李俊峰
Checked: 李俊峰
项目号: 03A006
Job No:
设计: 郭振武
Design Verification: 郭振武
比例: 1:30
Scale:
绘图: 王...
Date: 2003.12


Drawing Title 图名:
首层门厅及过厅立面图

Drawing Number 图号:
101E-A,C

Revision 修正版:
B
Number 图页:
010

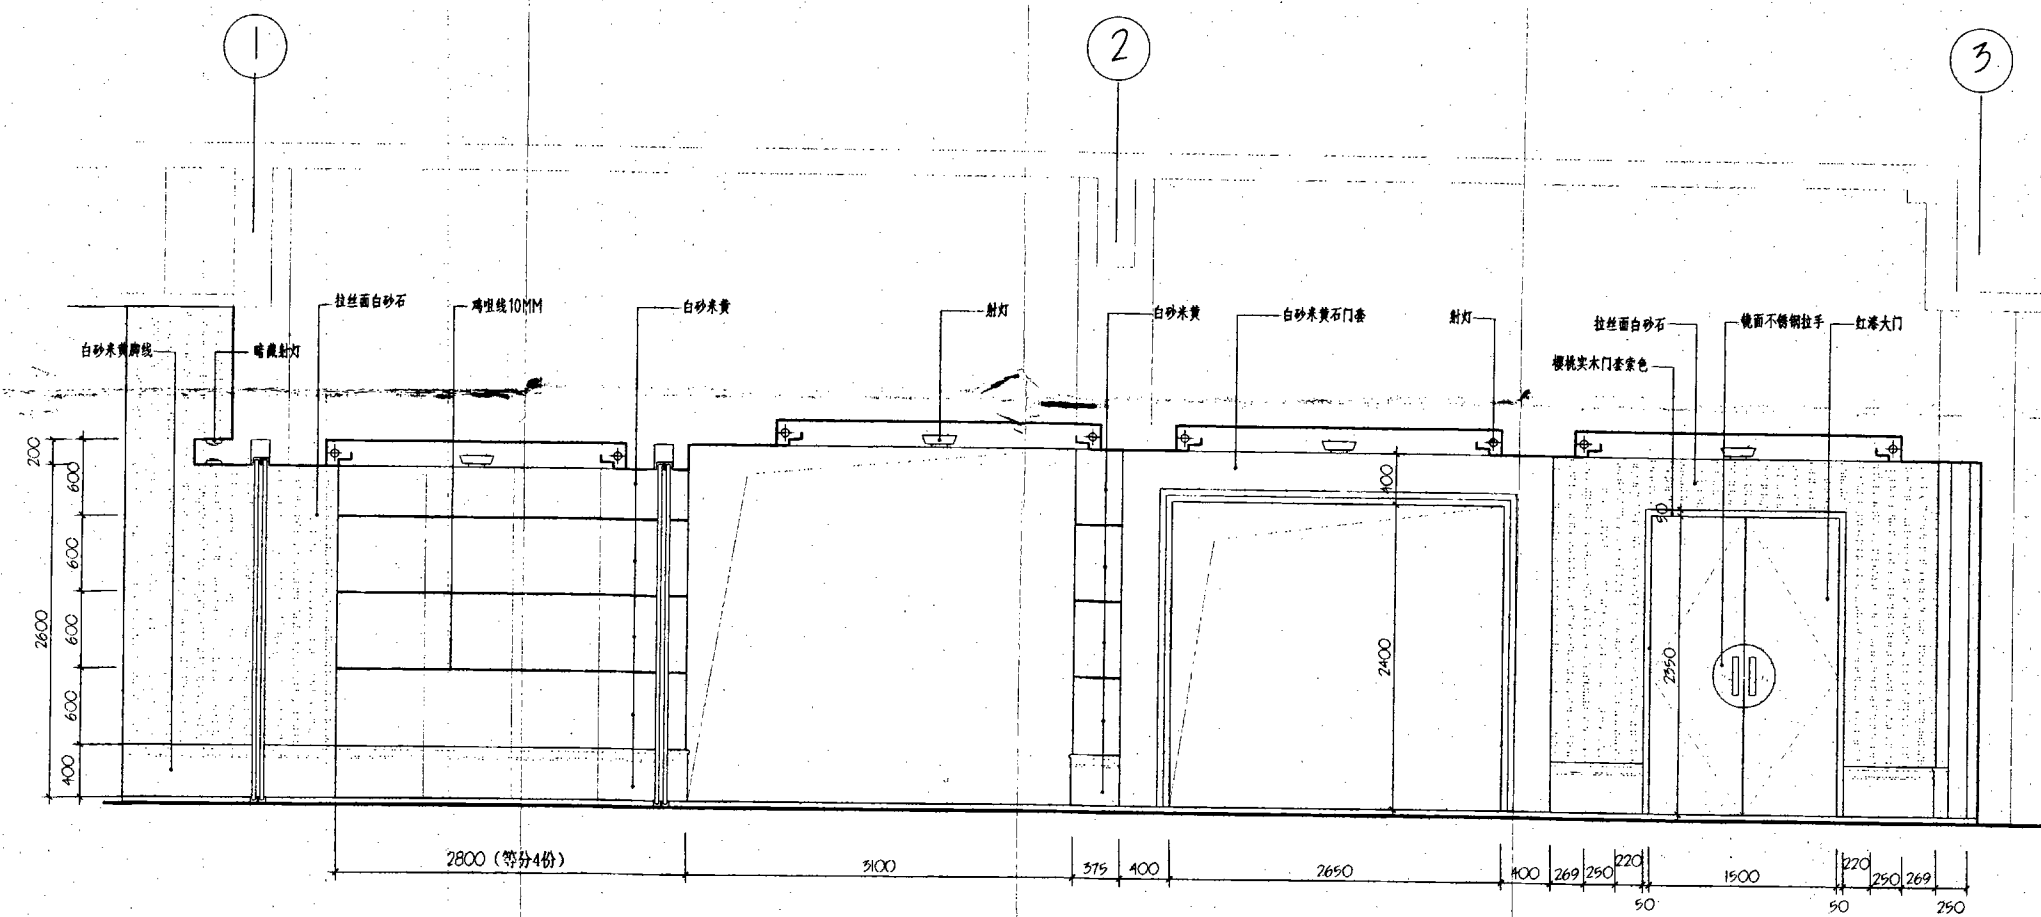

A 立面图
ELEVATION 1:30

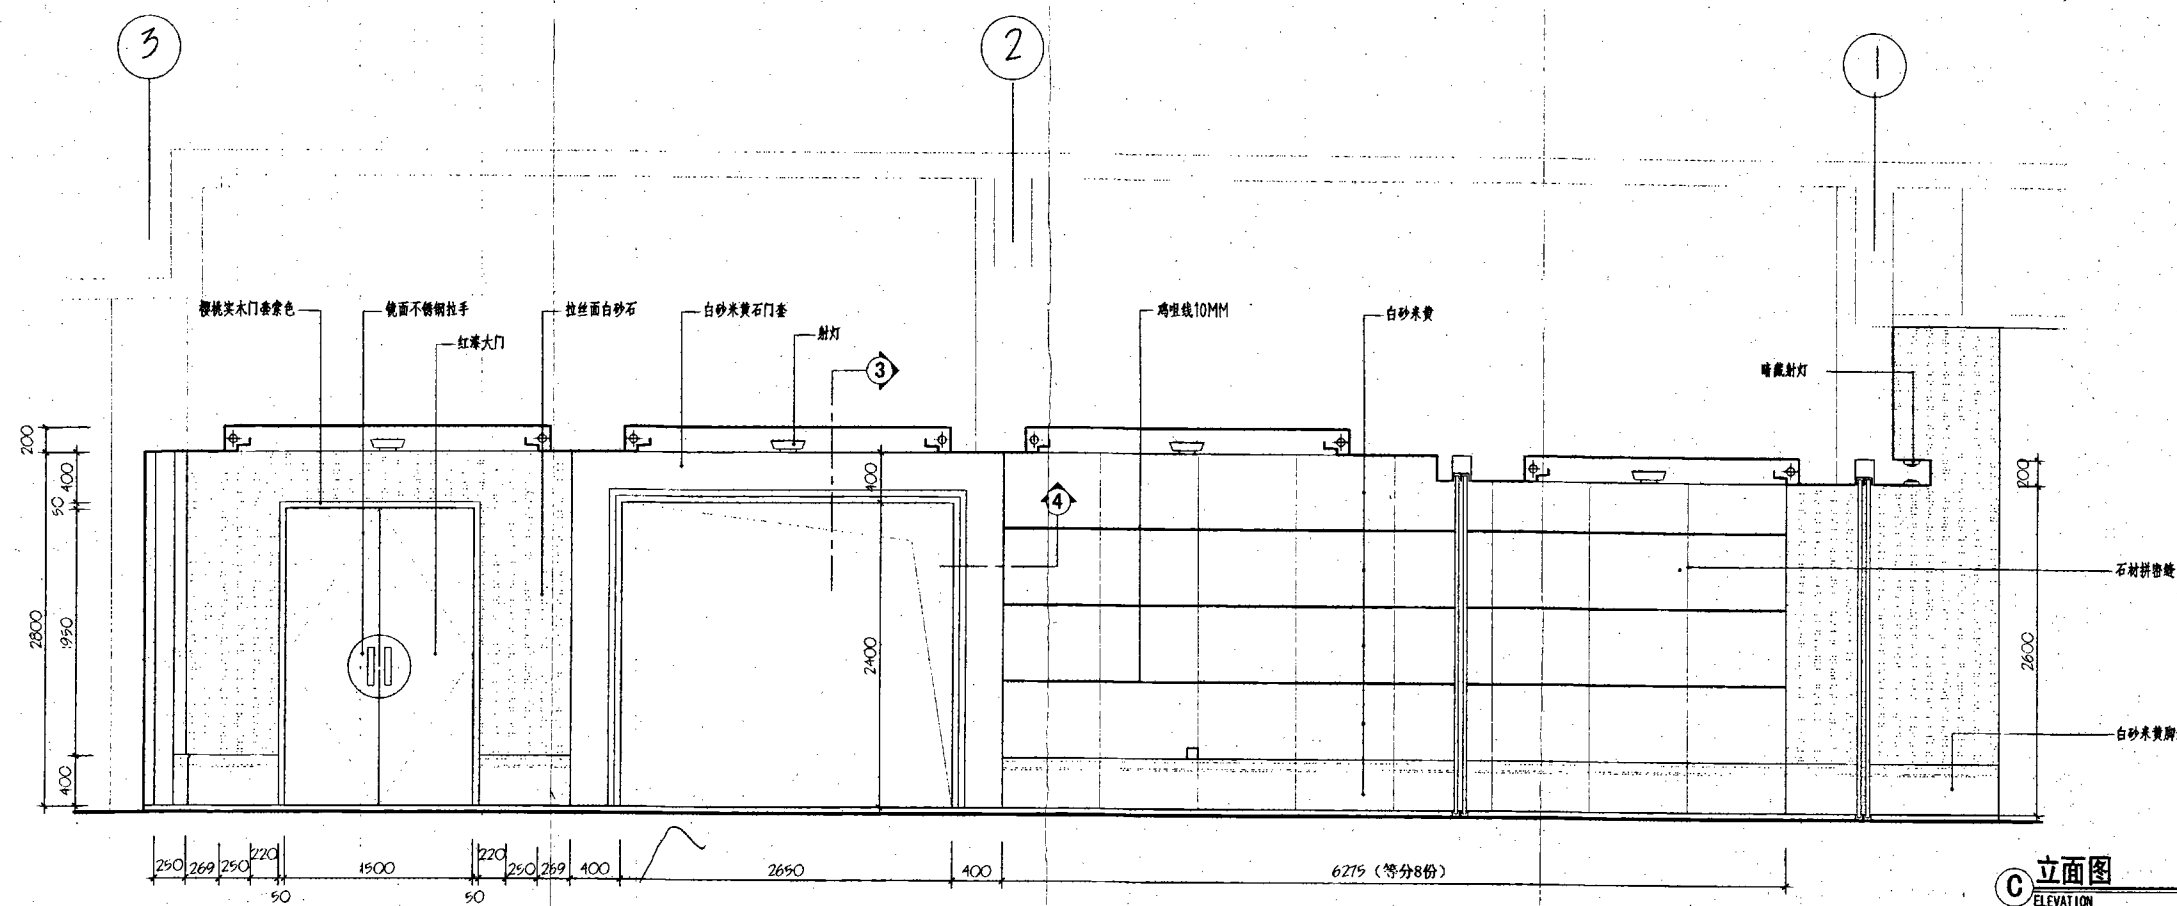

C 立面图
ELEVATION 1:30

竣工图		
广东省建筑装饰工程有限公司		
制图人	李俊峰	
审核人	郭振武	
技术负责人	王...	
年 月 日		

电器图例表		
图例	说明	安装高度
1	电源插座	H=0.450M
2	电话或电脑信号接口	H=0.450M
3	电视信号接口	H=0.450M
4	开关	H=1.300M
5	消防手动报警装置	H=1.300M
6	火灾标志	H=0.450M

注: 1. 如图中安装高度与图例说明不同的地方, 以图中高度为准

A diagram of a three-part container with two lifting points (indicated by circles) and a circular arrow symbol.

B	011
---	-----



图例	说明	安装高度
	电源插座	H=0.450m
	电话或电脑信号插座	H=0.450m
	电视信号插座	H=0.450m
	开关	H=1.300m
	消防手动报警装置	H=1.300m
	火灾标志	H=0.450m

注: 1. 如图中安装高度与图例说明不同的地方, 以图中高度为准。

金 董 彬



注: 1. 如图中安装高度与图例说明不同的地方, 以图中高度为准。

Number 图页: 012

